


平成29年度施行

役場庁舎改修工事


竣工図

工期 着工 平成29年 5月29日
竣工 平成29年11月30日

発注者 幌延町長 野々村 仁
監理者 北電総合設計株式会社
施工者 株式会社 田 中 組
施工者 株式会社 協 電 舎

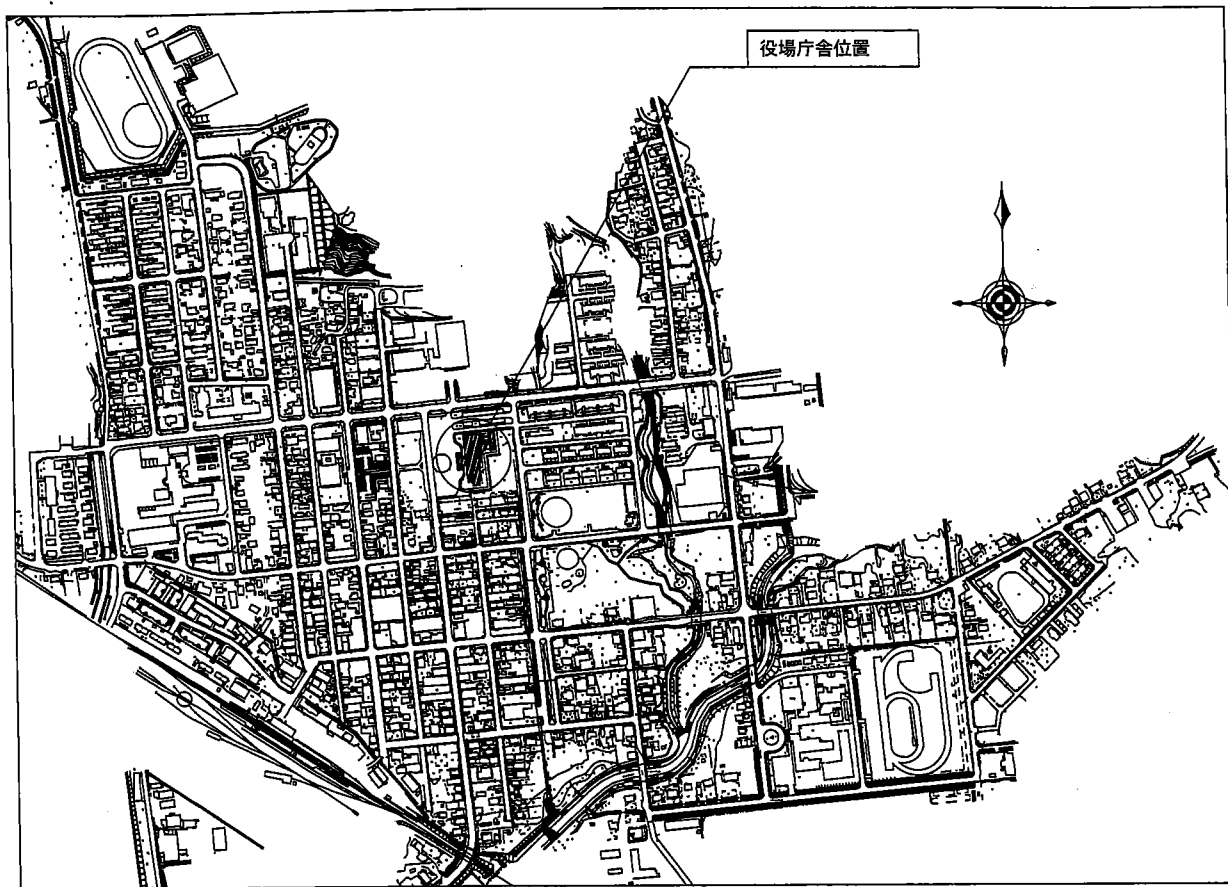


案内図 1:5000

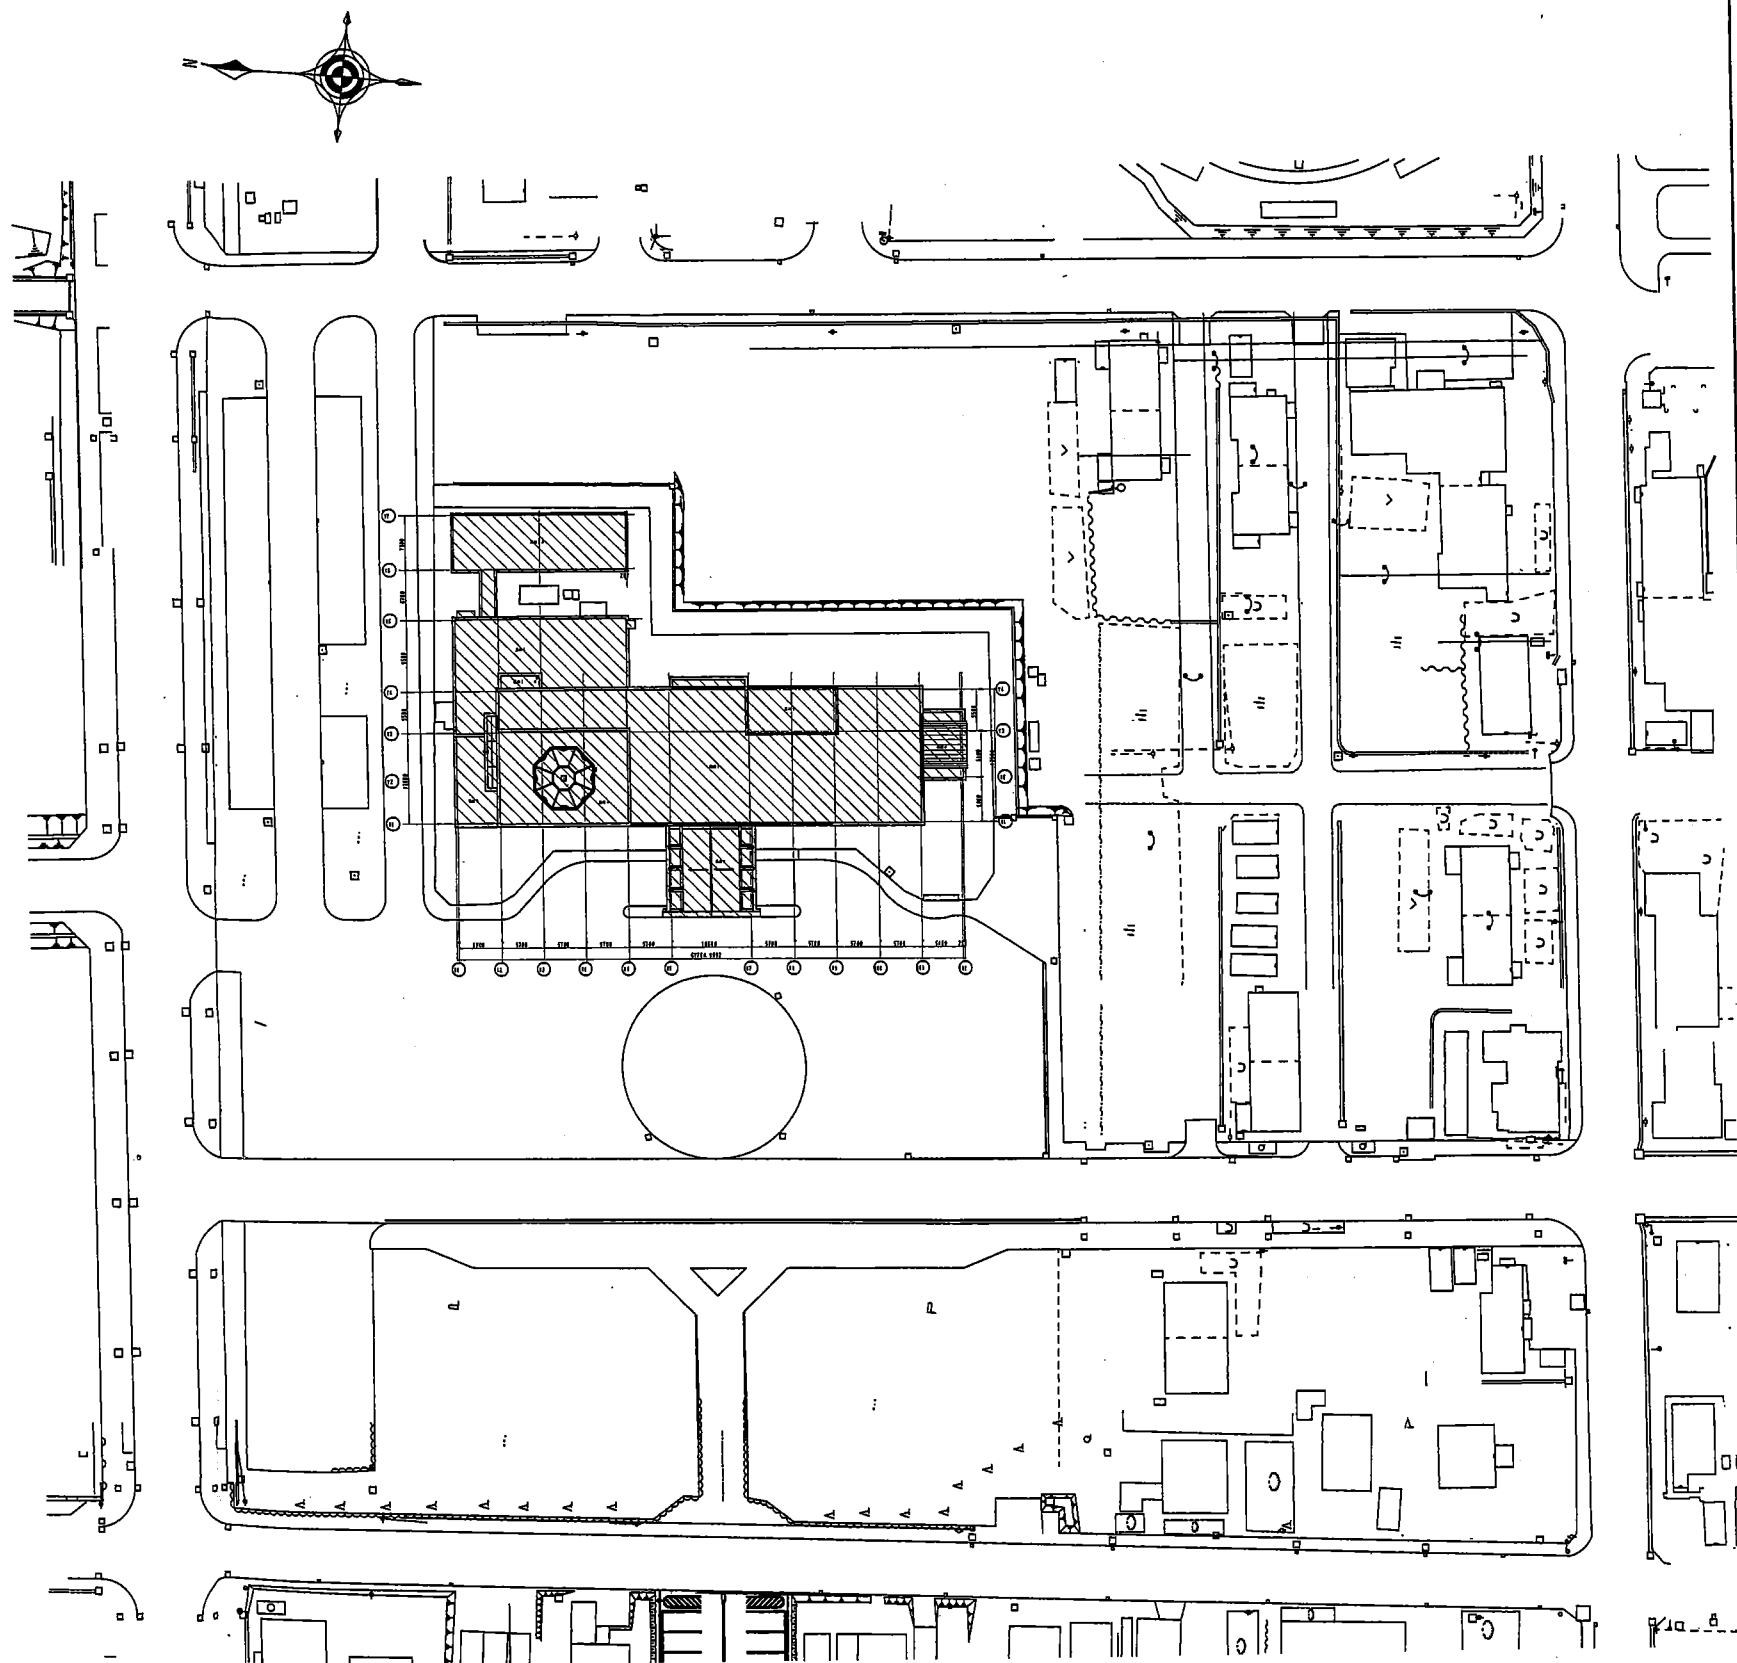

配置図 1:500


竣工図

■凡例	
	外部床、壁壁（タイル貼部分）：改修内容は図示による
	外部床、壁壁（石貼部分）：改修内容は図示による
	軒天：改修内容は図示による
	外部金物改修：改修内容は図示による
	外部金物改修：改修内容は図示による
	風外付帯物 撤去、新設：図示による
	内部仕上：改修内容は図示による
	内部什器：改修内容は図示による
	天井点検口 500×500：新設
	天井点検口 450×450：新設

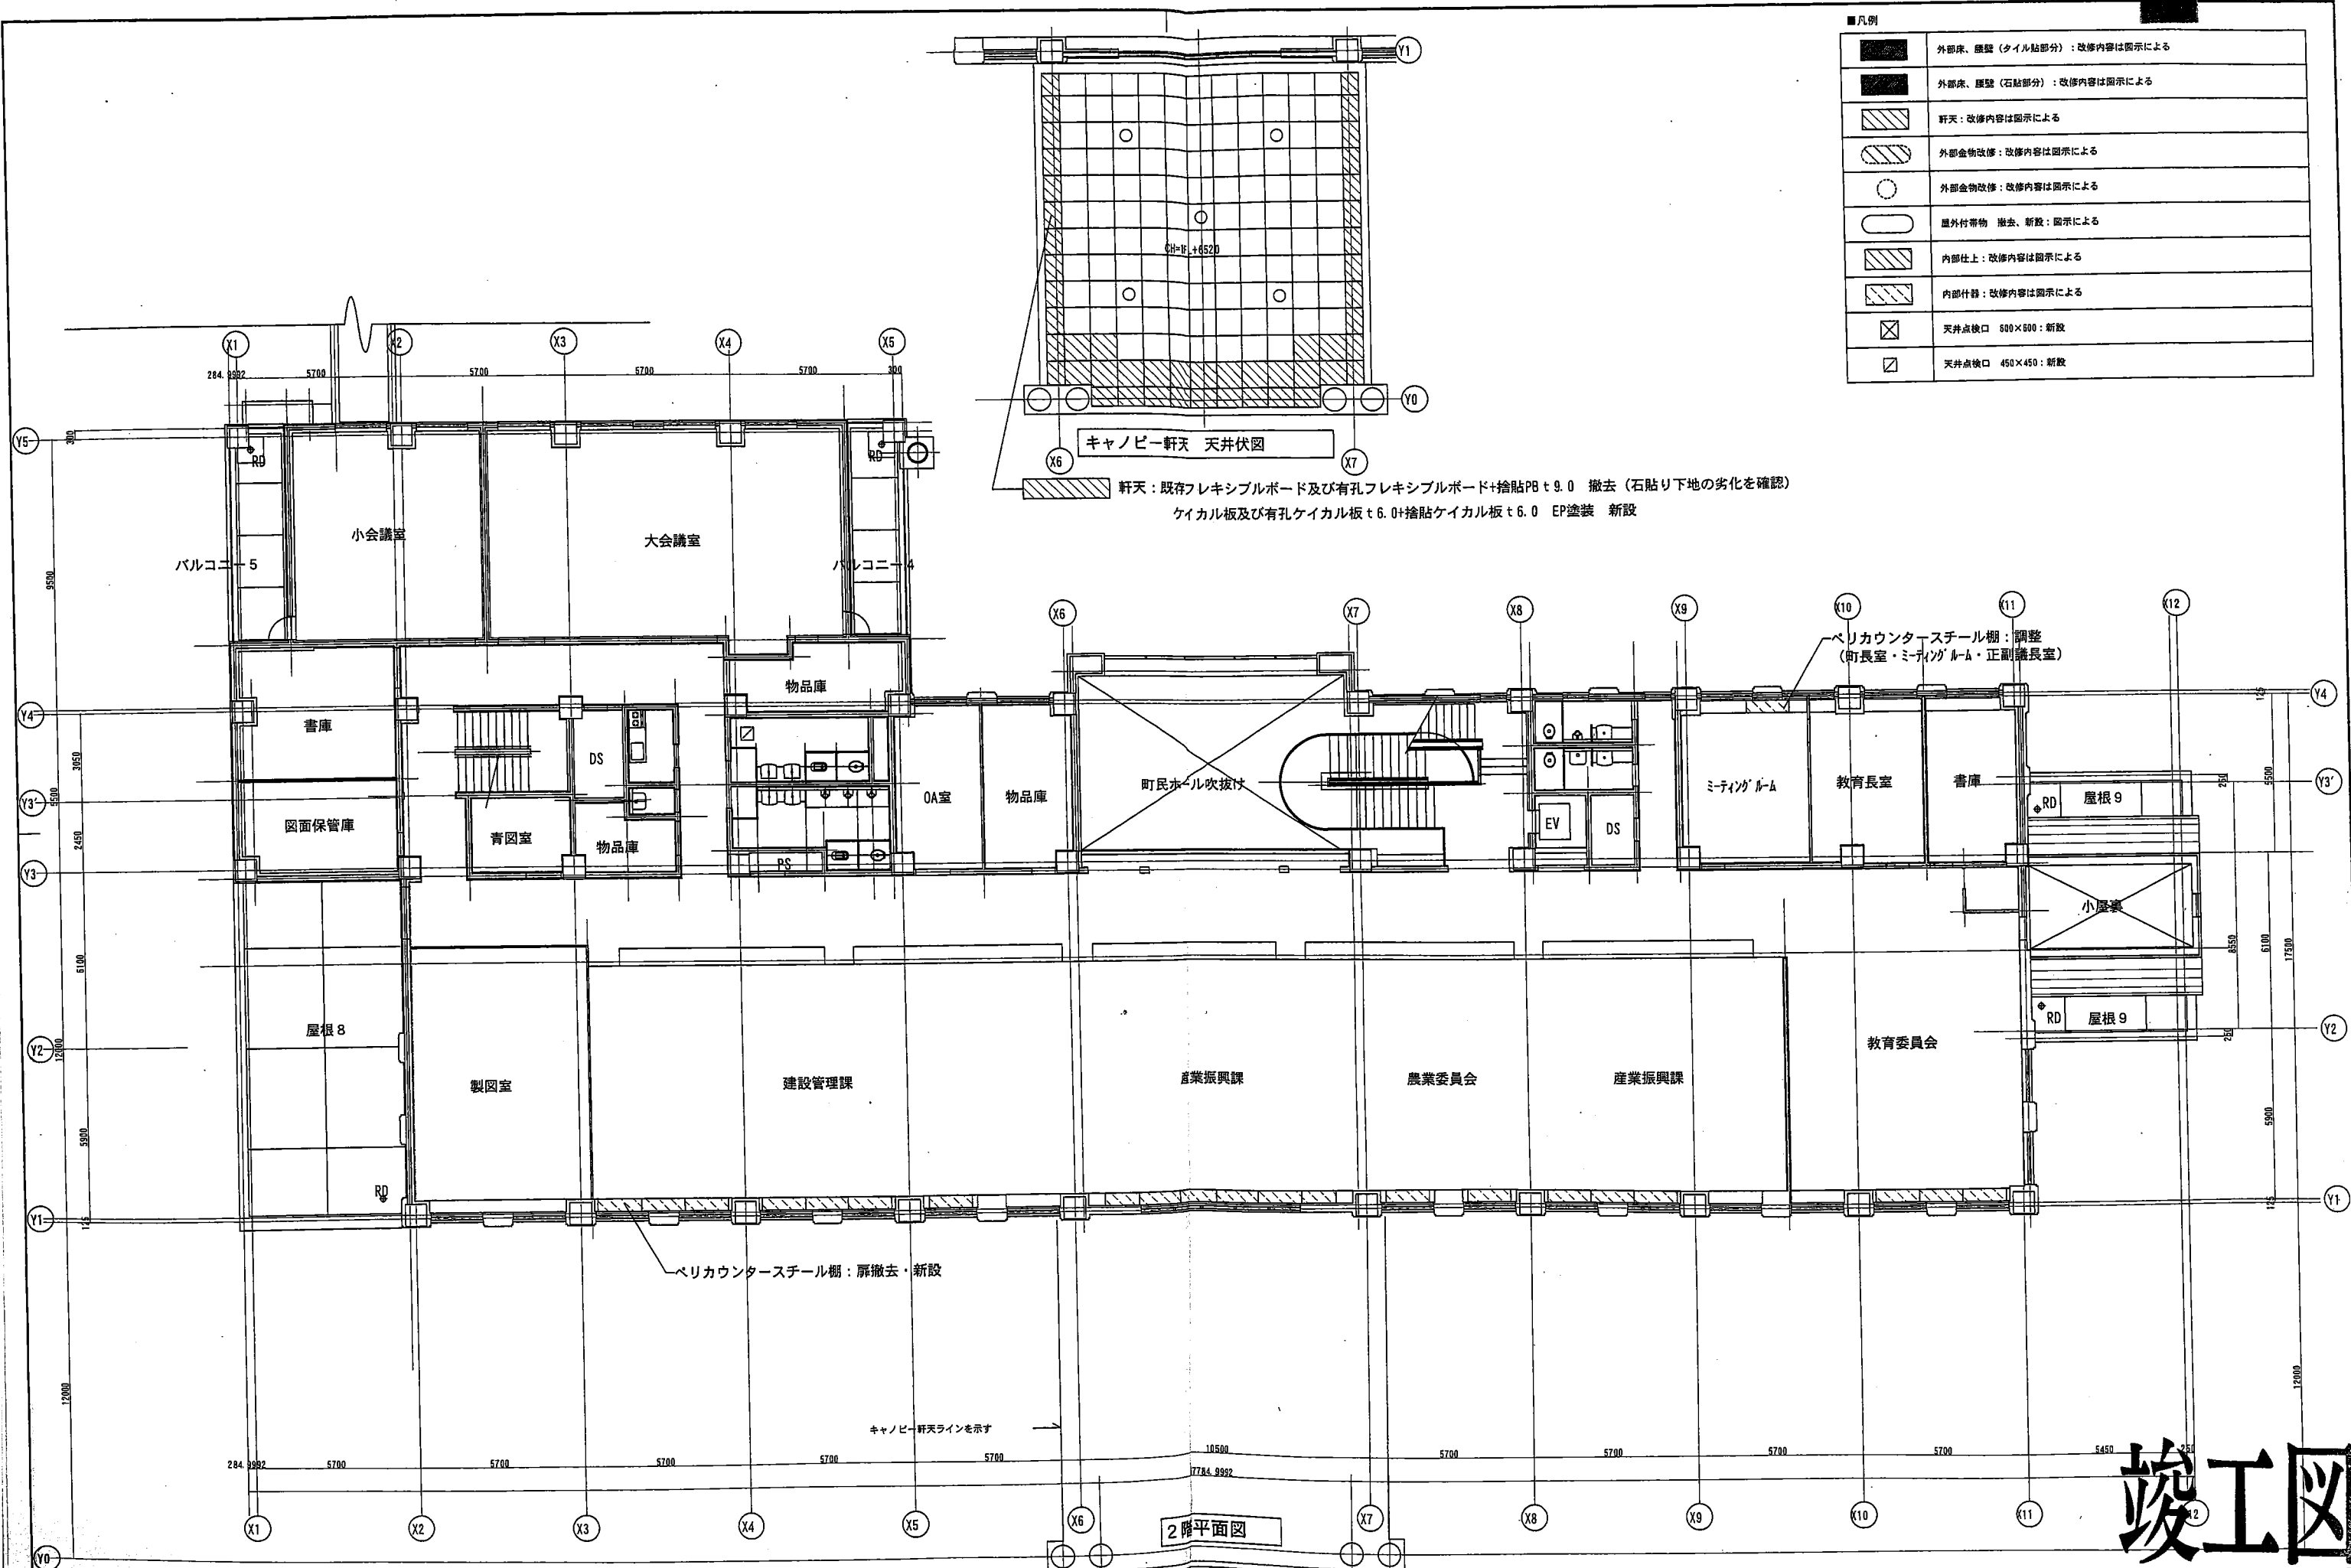


竣工図

■凡例	
	外部床、腰壁（タイル貼部分）：改修内容は図示による
	外部床、腰壁（石貼部分）：改修内容は図示による
	軒天：改修内容は図示による
	外部金物改修：改修内容は図示による
	外部金物改修：改修内容は図示による
	屋外付帯物：撤去、新設：図示による
	内部仕上：改修内容は図示による
	内部什器：改修内容は図示による
	天井点検口 600×600：新設
	天井点検口 450×450：新設

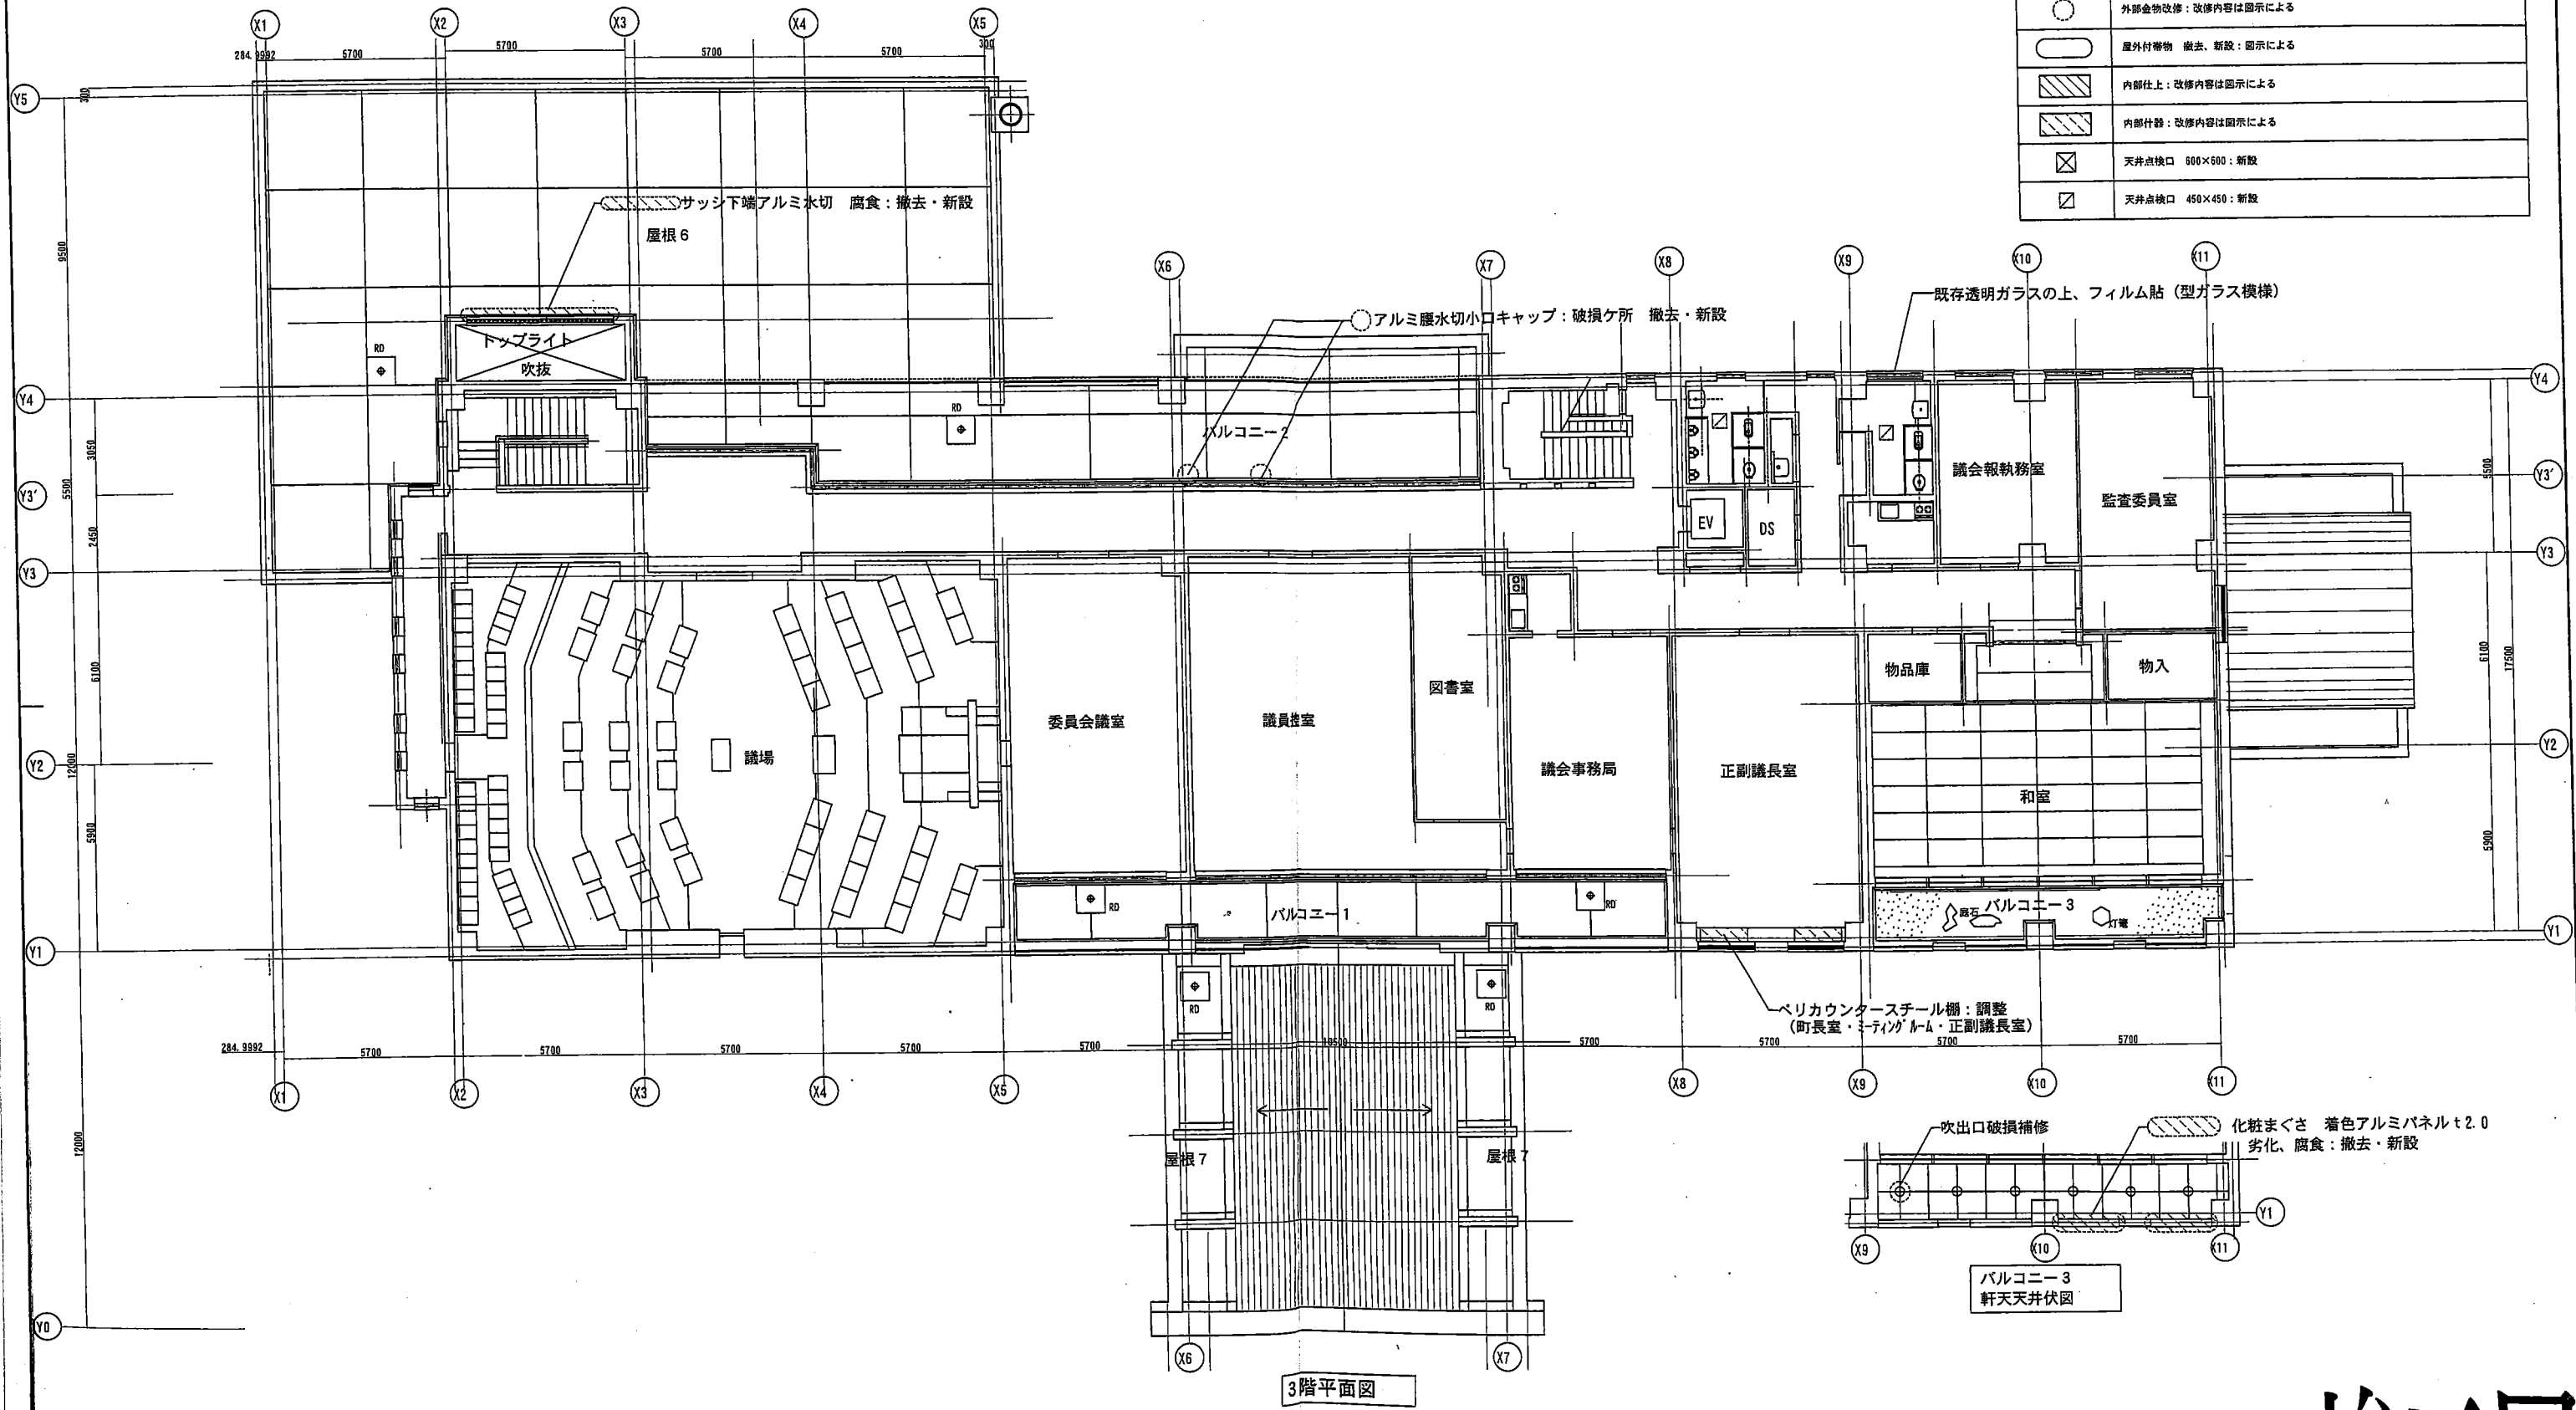


3階平面図

竣工図

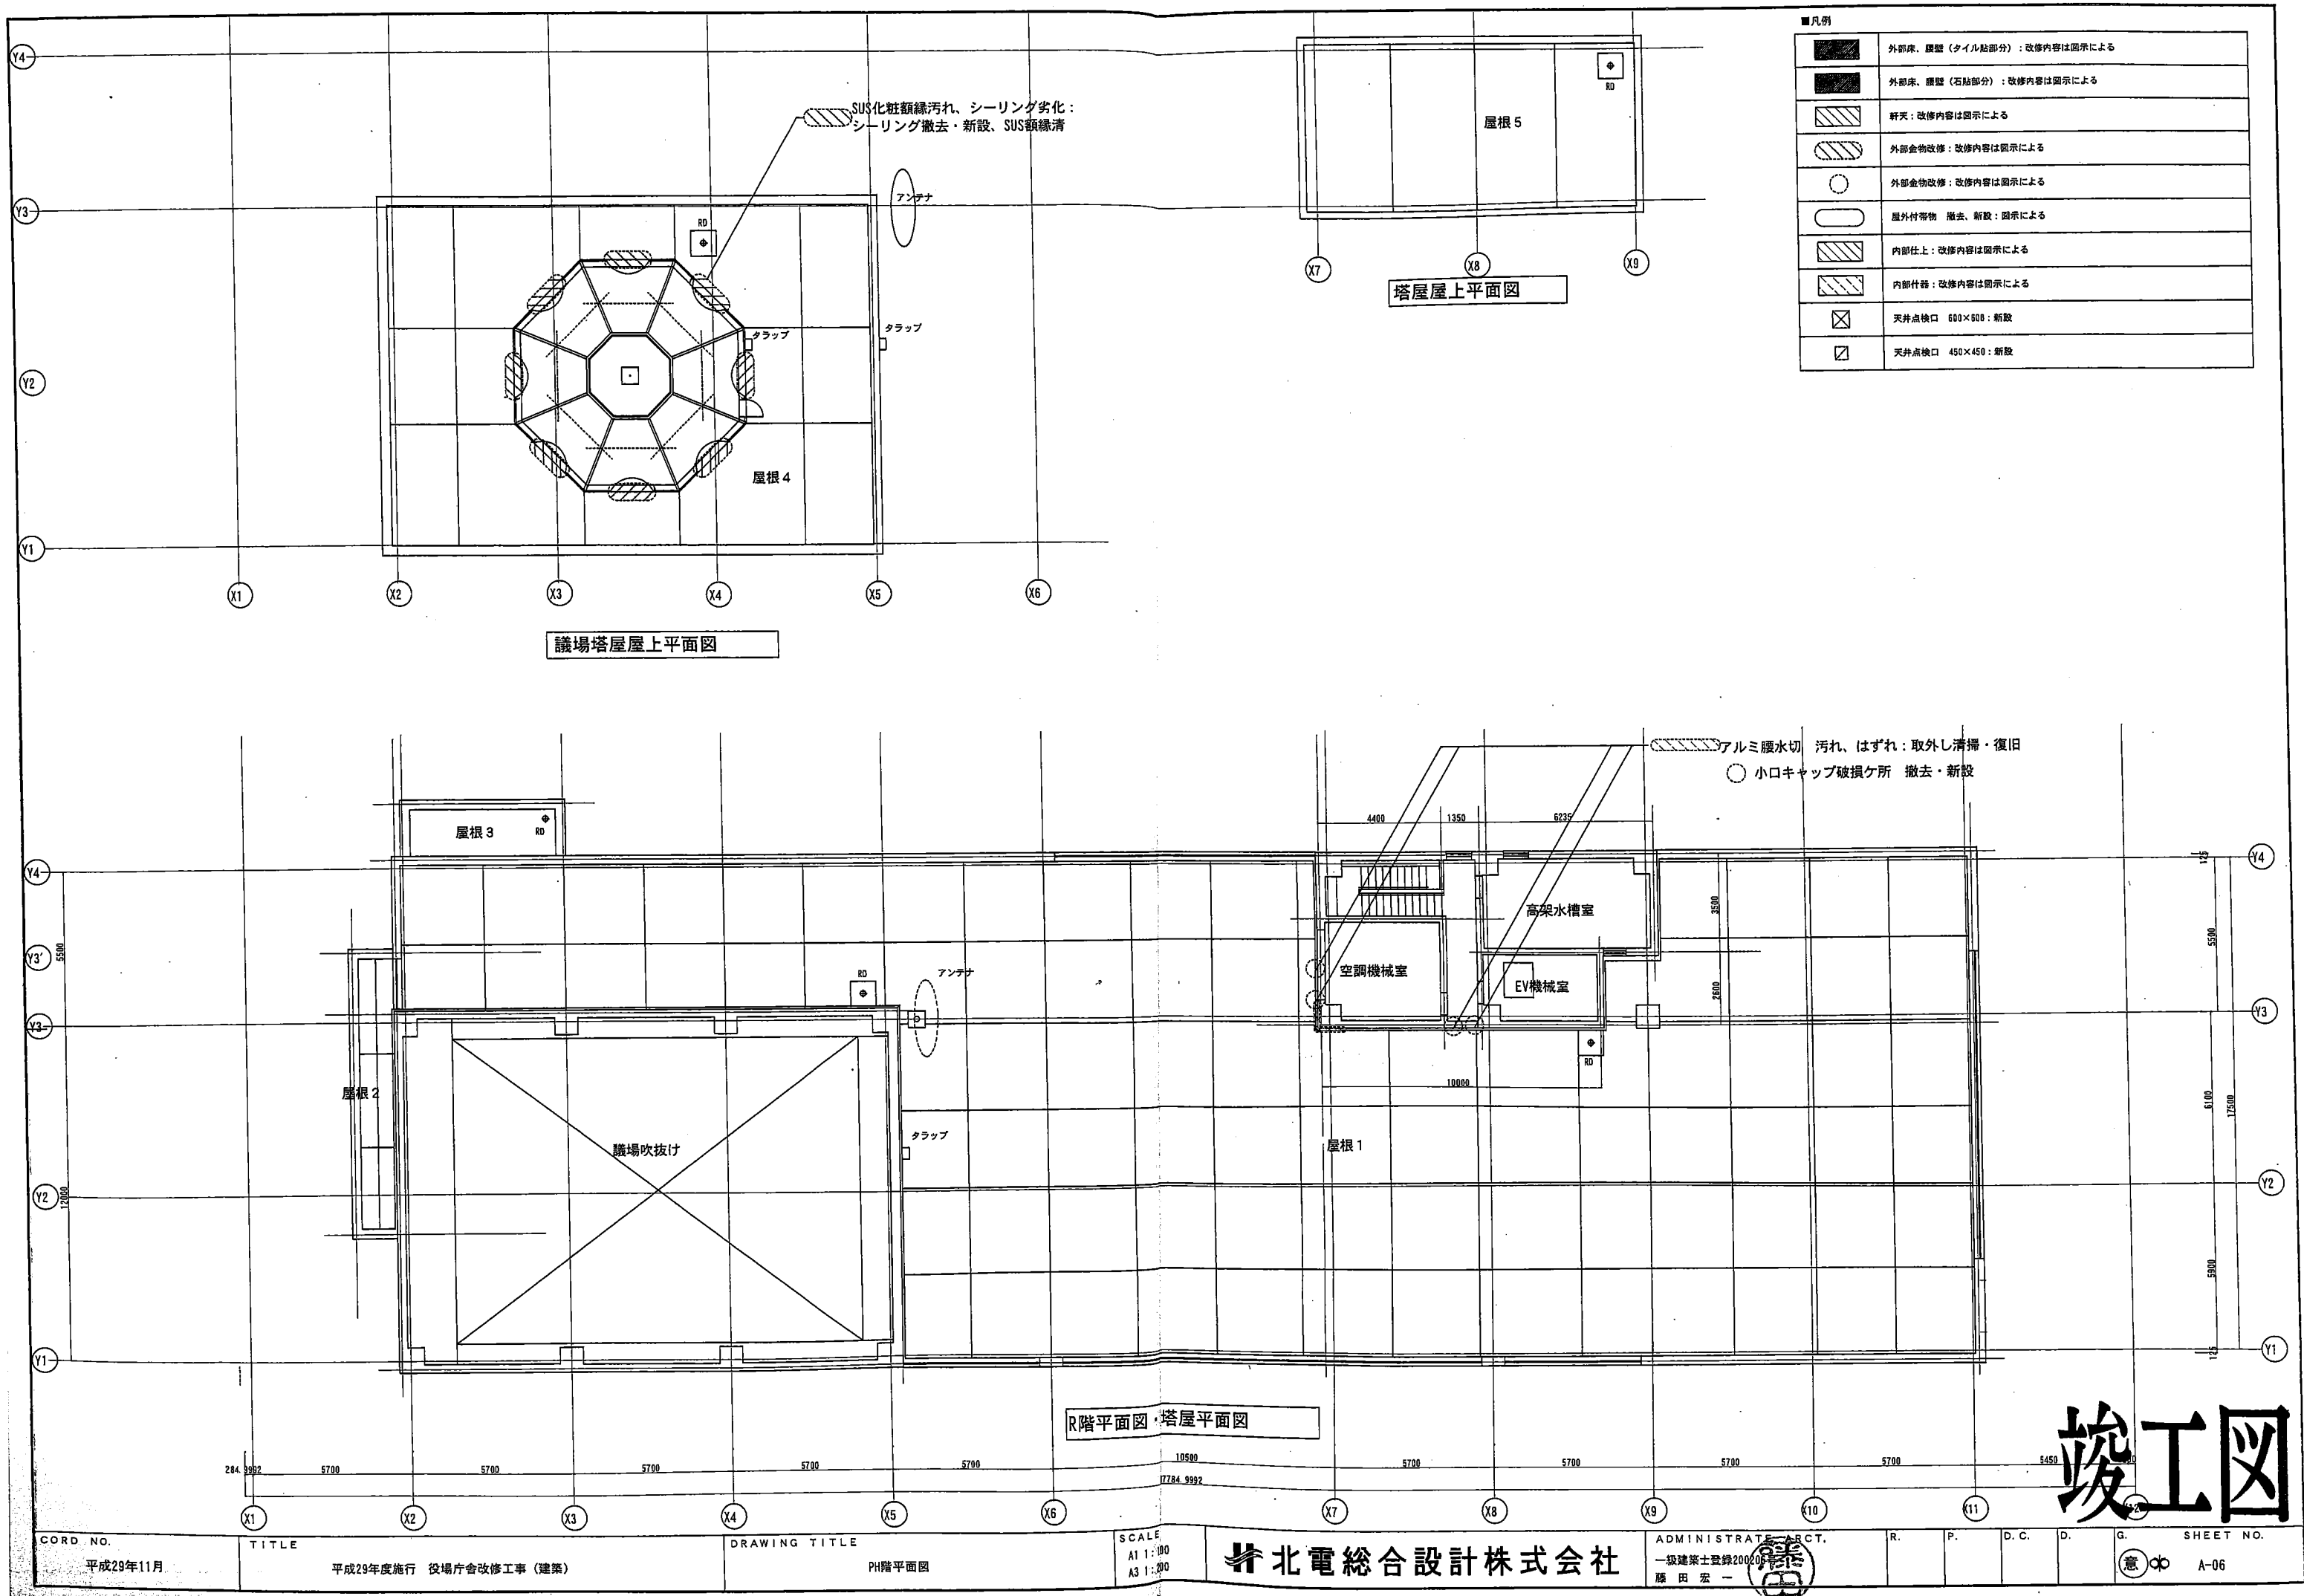

改修後

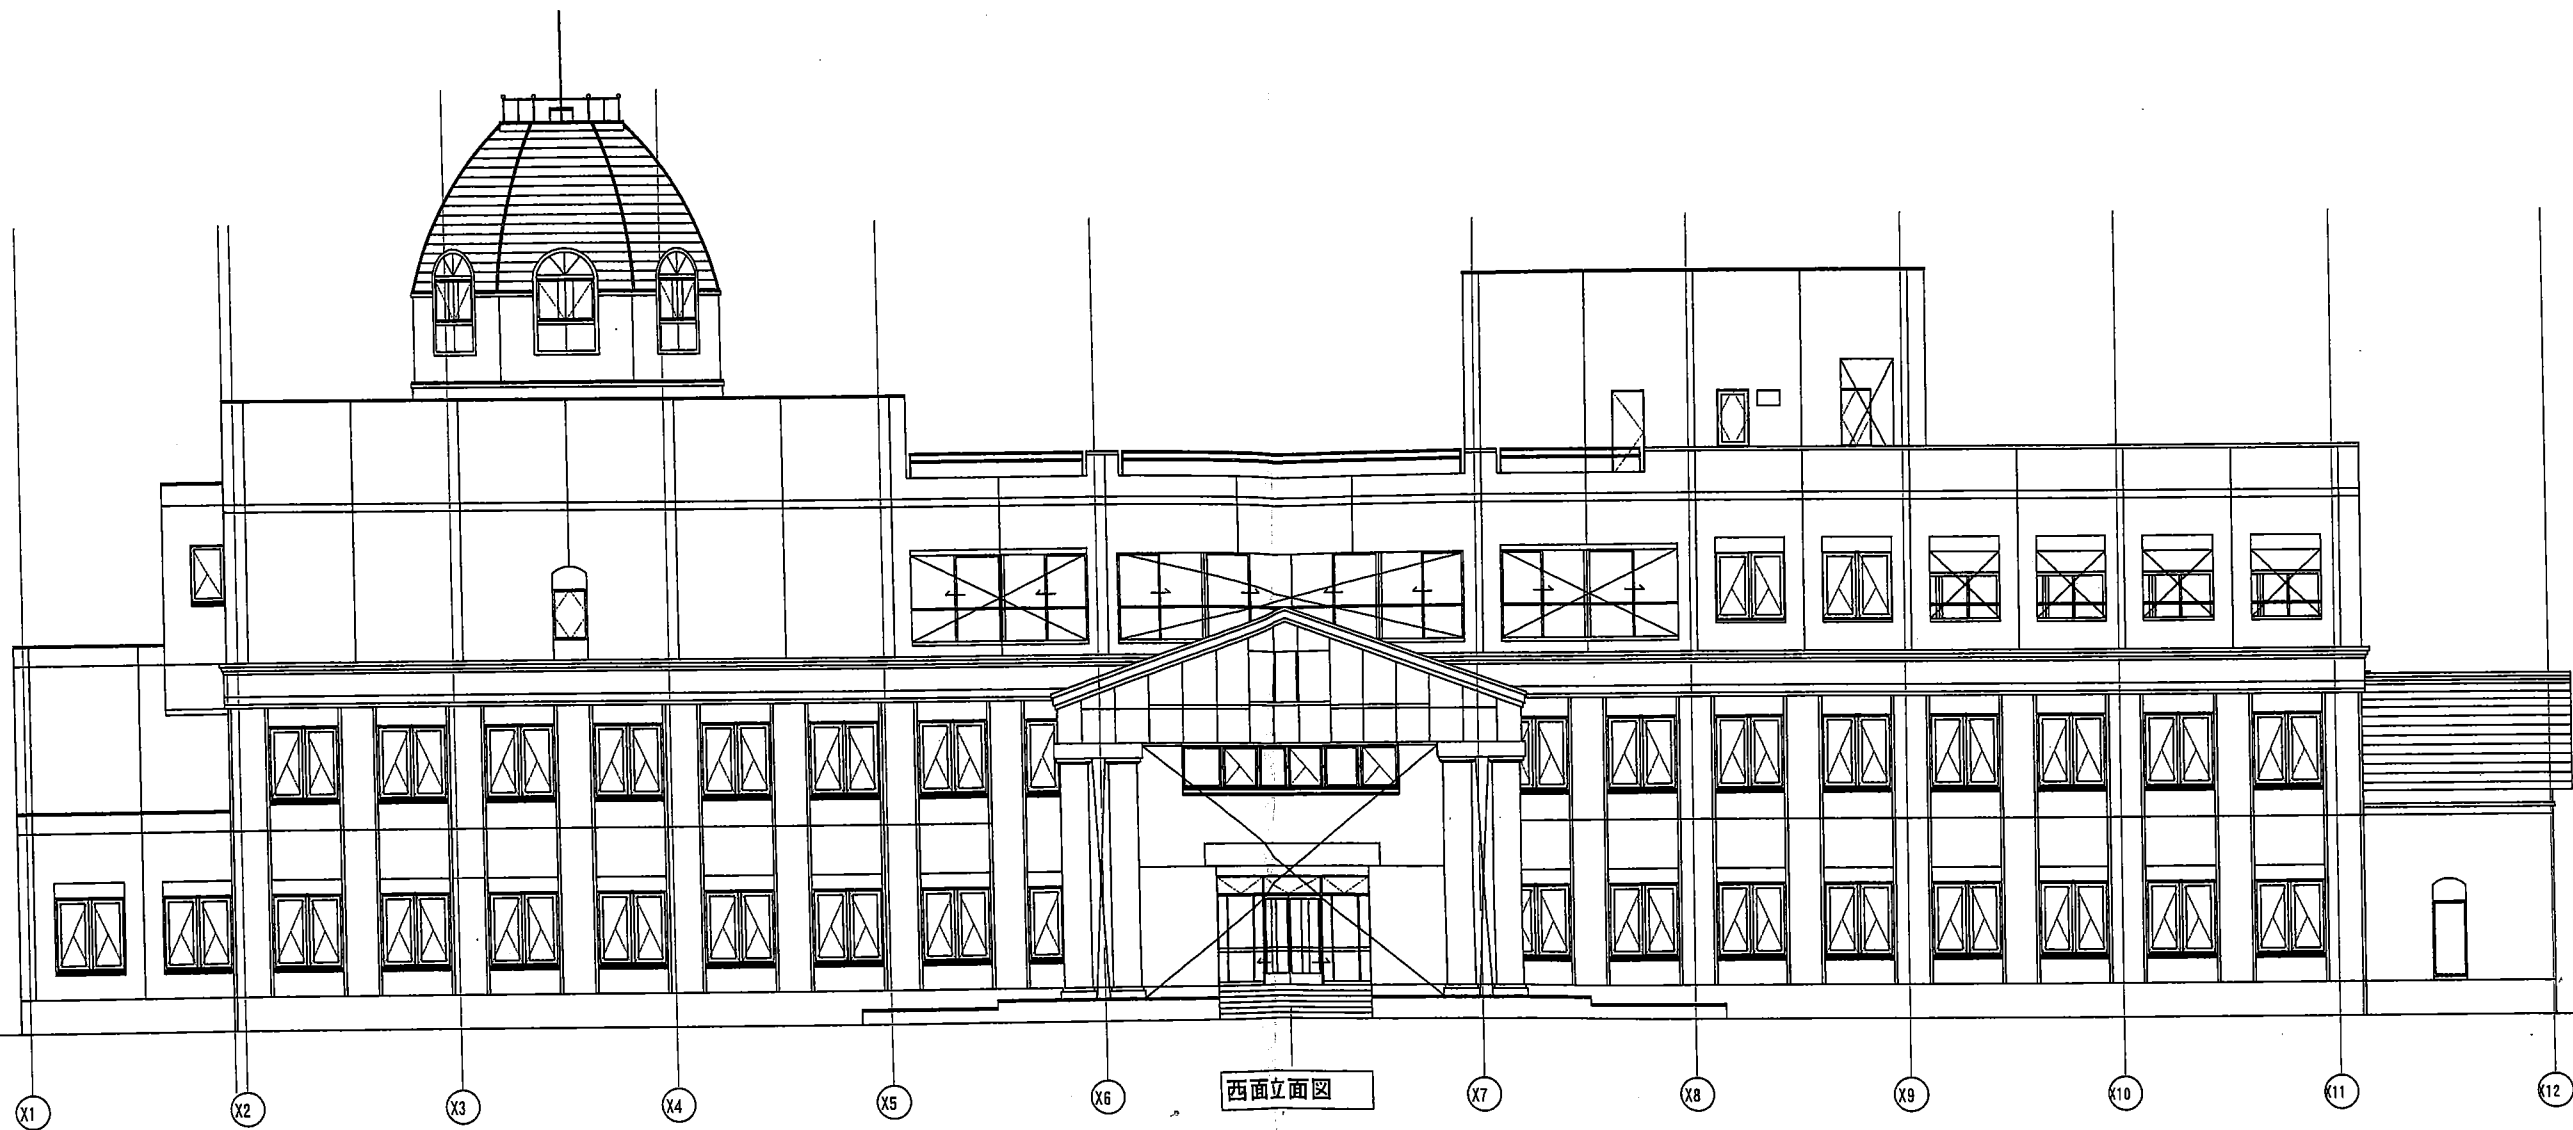

■凡例：改修後仕上は既存と同仕様とする

A	磁器質二丁掛タイル貼	F	花崗岩（本磨き）化粧貼	K	ステンレス笠木	P	コンクリート打放し
B	磁器質二丁掛タイル貼（特注品）	G	カラーアルミ（特注色）加工品	L	カラーアルミ 加工品 特注色	Q	ステンレス枠
C	磁器質タイル 300角	H	カラーアルミ笠木 既製品（特注色）	M	鍍金銅板貼（鉄骨下地）	R	
D	欠番	I	ステンレス手摺	N	外構工事	S	
E	花崗岩（ジェットバーナー仕上）化粧貼	J	ステンレス遮突障笠	O	町章 ブロンズ 1200φ	T	

CORD NO.

平成29年11月

TITLE

平成29年度施行 役場庁舎改修工事（建築）

DRAWING TITLE

立面図1（改修後）

SCALE
A1 1:100
A3 1:200

北電総合設計株式会社

ADMINISTRATE
一級建築士登録200206号
藤田 宏一

R.

P.

D. C.

D.

G.


SHEET NO.

意

A-11

竣工図

改修後

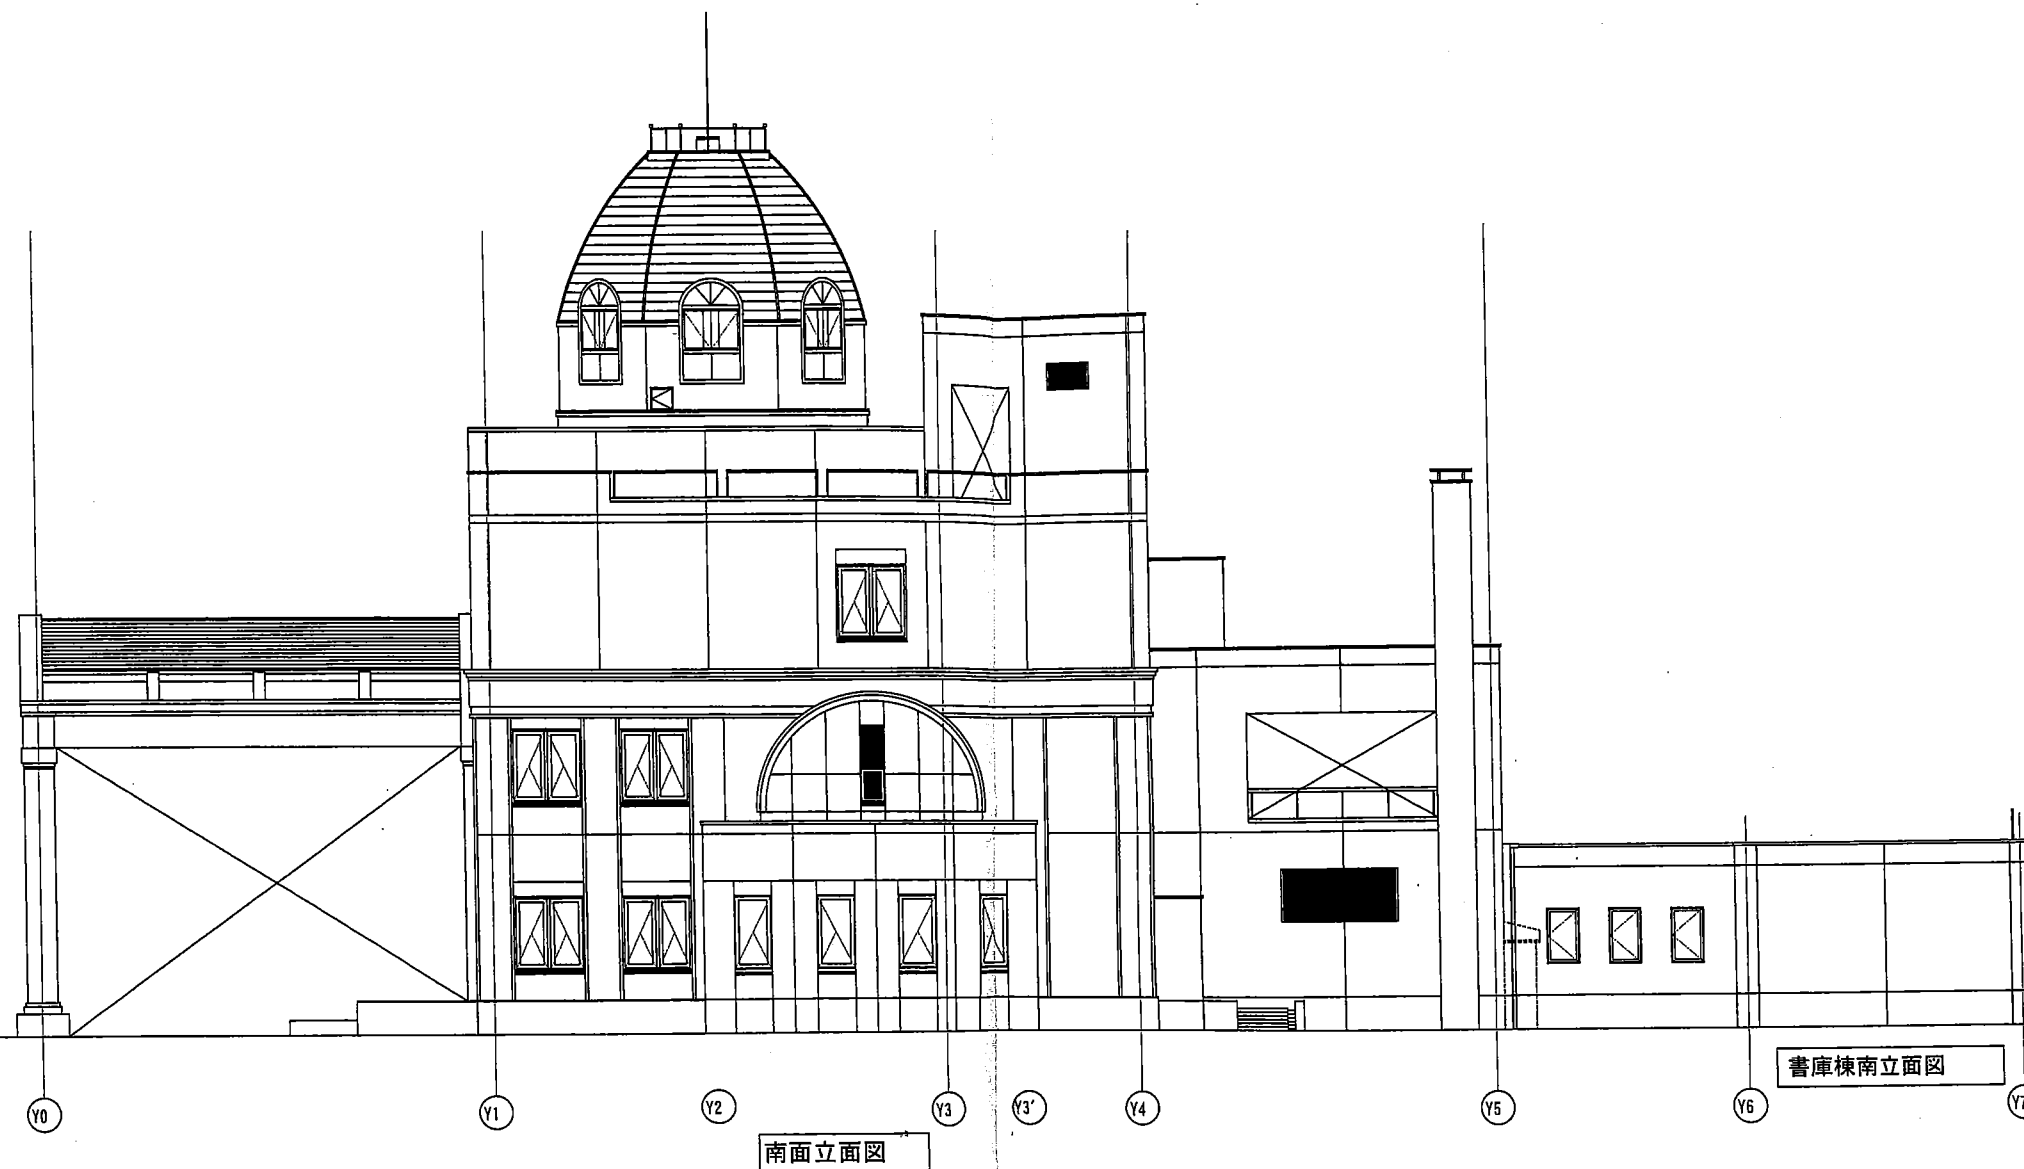


■凡例：改修後仕上は既存と同仕様とする

A	磁器質二丁掛タイル貼	F	花崗岩（本産産）化粧貼	K	ステンレス笠木	P	コンクリート打放し
B	磁器質二丁掛タイル貼（特注品）	G	カラーアルミ（特注色）加工品	L	カラーアルミ 加工品 特注色	Q	ステンレス枠
C	磁器質タイル 300角	H	カラーアルミ笠木 既製品（特注色）	M	緑青銅板貼（鉄骨下地）	R	
D	欠部	I	ステンレス手摺	N	外構工事	S	
E	花崗岩（ジェットバーナー仕上）化粧貼	J	ステンレス窓枠	O	町家 ブロンズ 1200φ	T	

CORD NO.	TITLE	DRAWING TITLE	SCALE	ADMINISTRATE	R.	P.	D.C.	D.	G.	SHEET NO.
平成29年11月	平成29年度施行 役場庁舎改修工事（建築）	立面図2（改修後）	A1 1:100 A3 1:200	北電総合設計株式会社	一級建築士登録200206号 藤田 宏一					A-12

竣工図

改修後

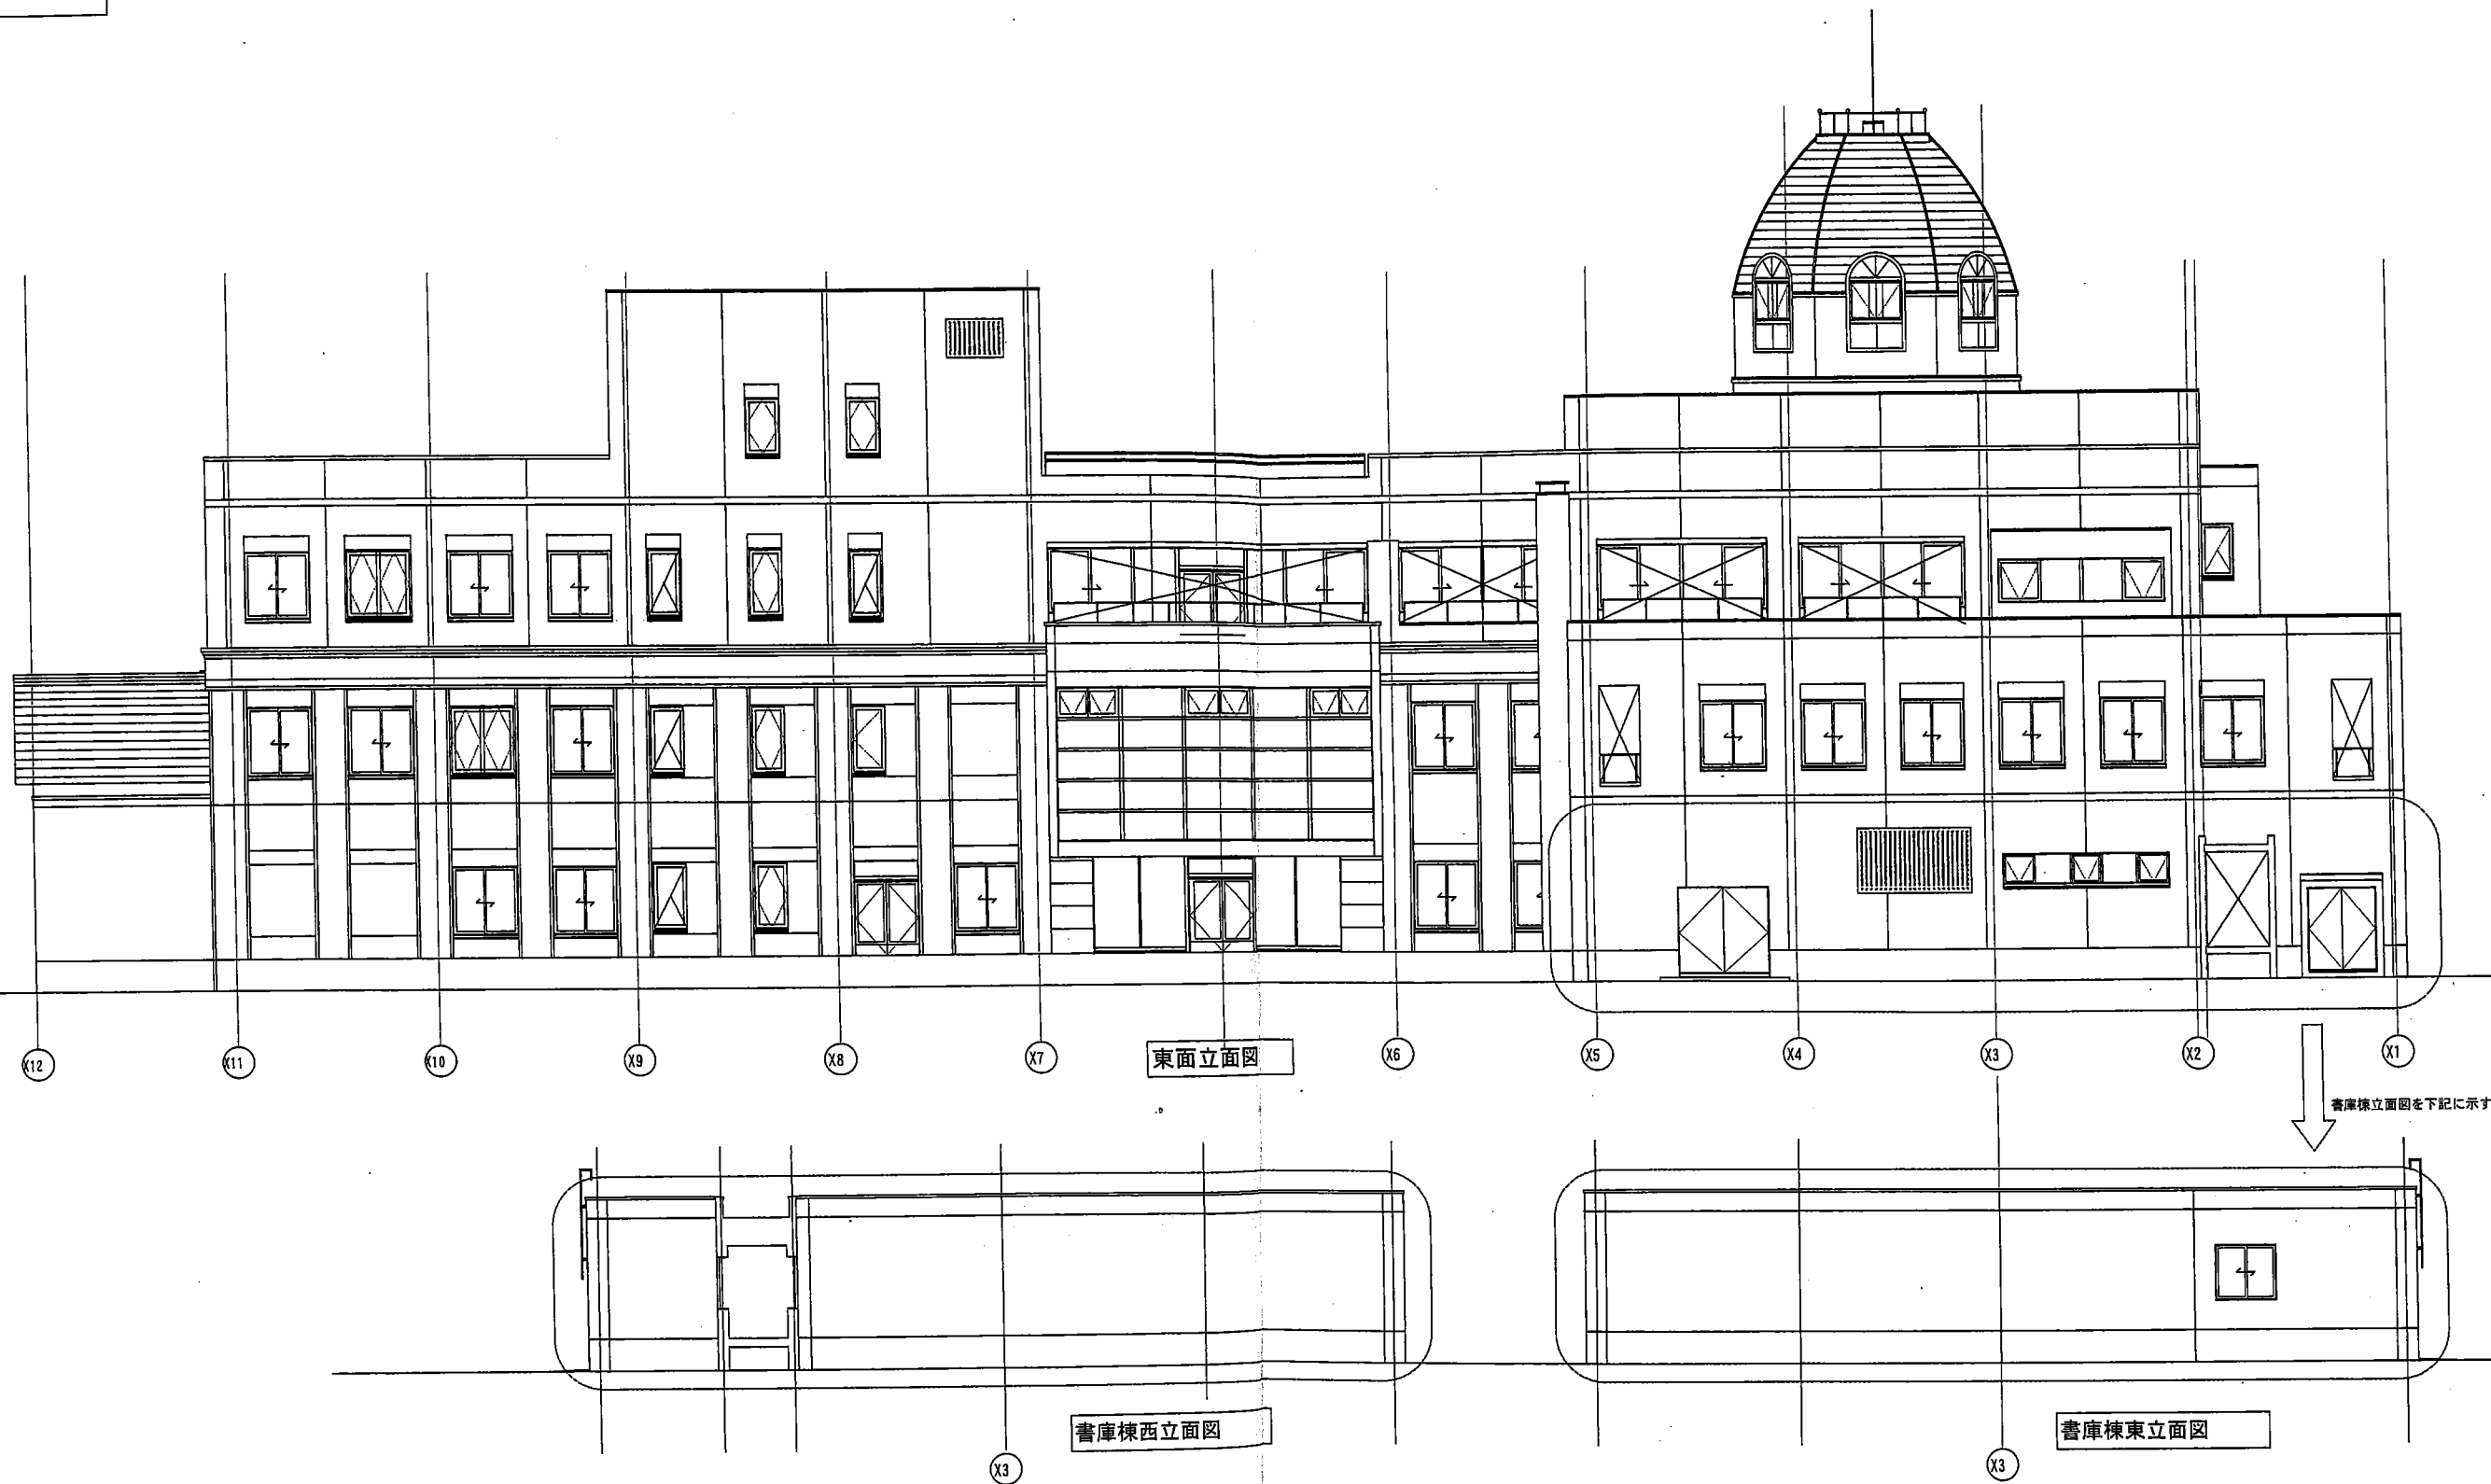


■凡例：改修後仕上は既存と同仕様とする

A	磁器質二丁掛タイル貼	F	花崗岩（本磨き）化粧貼
B	磁器質二丁掛タイル貼（特注品）	G	カラーアルミ（特注色）加工品
C	磁器質タイル 300角	H	カラーアルミ笠木 既製品（特注色）
D	欠番	I	ステンレス手摺
E	花崗岩（ジェットバーナー仕上）化粧貼	J	ステンレス煙突降笠

K	ステンレス笠木	P	コンクリート打放し
L	カラーアルミ 加工品 特注色	Q	ステンレス枠
M	緑青銅板貼（鉄骨下地）	R	
N	外構工事	S	
O	町家 ブロンズ 1200φ	T	

CORD NO.	TITLE	DRAWING TITLE	SCALE	ADMINISTRATE ARCHT.	R.	P.	D. C.	D.	G.	SHEET NO.
平成29年11月	平成29年度施行 役場庁舎改修工事（建築）	立面図3（改修後）	A1 1:100 A3 1:200	北電総合設計株式会社 一級建築士登録200206号 藤田 宏一					意	A-13

改修後

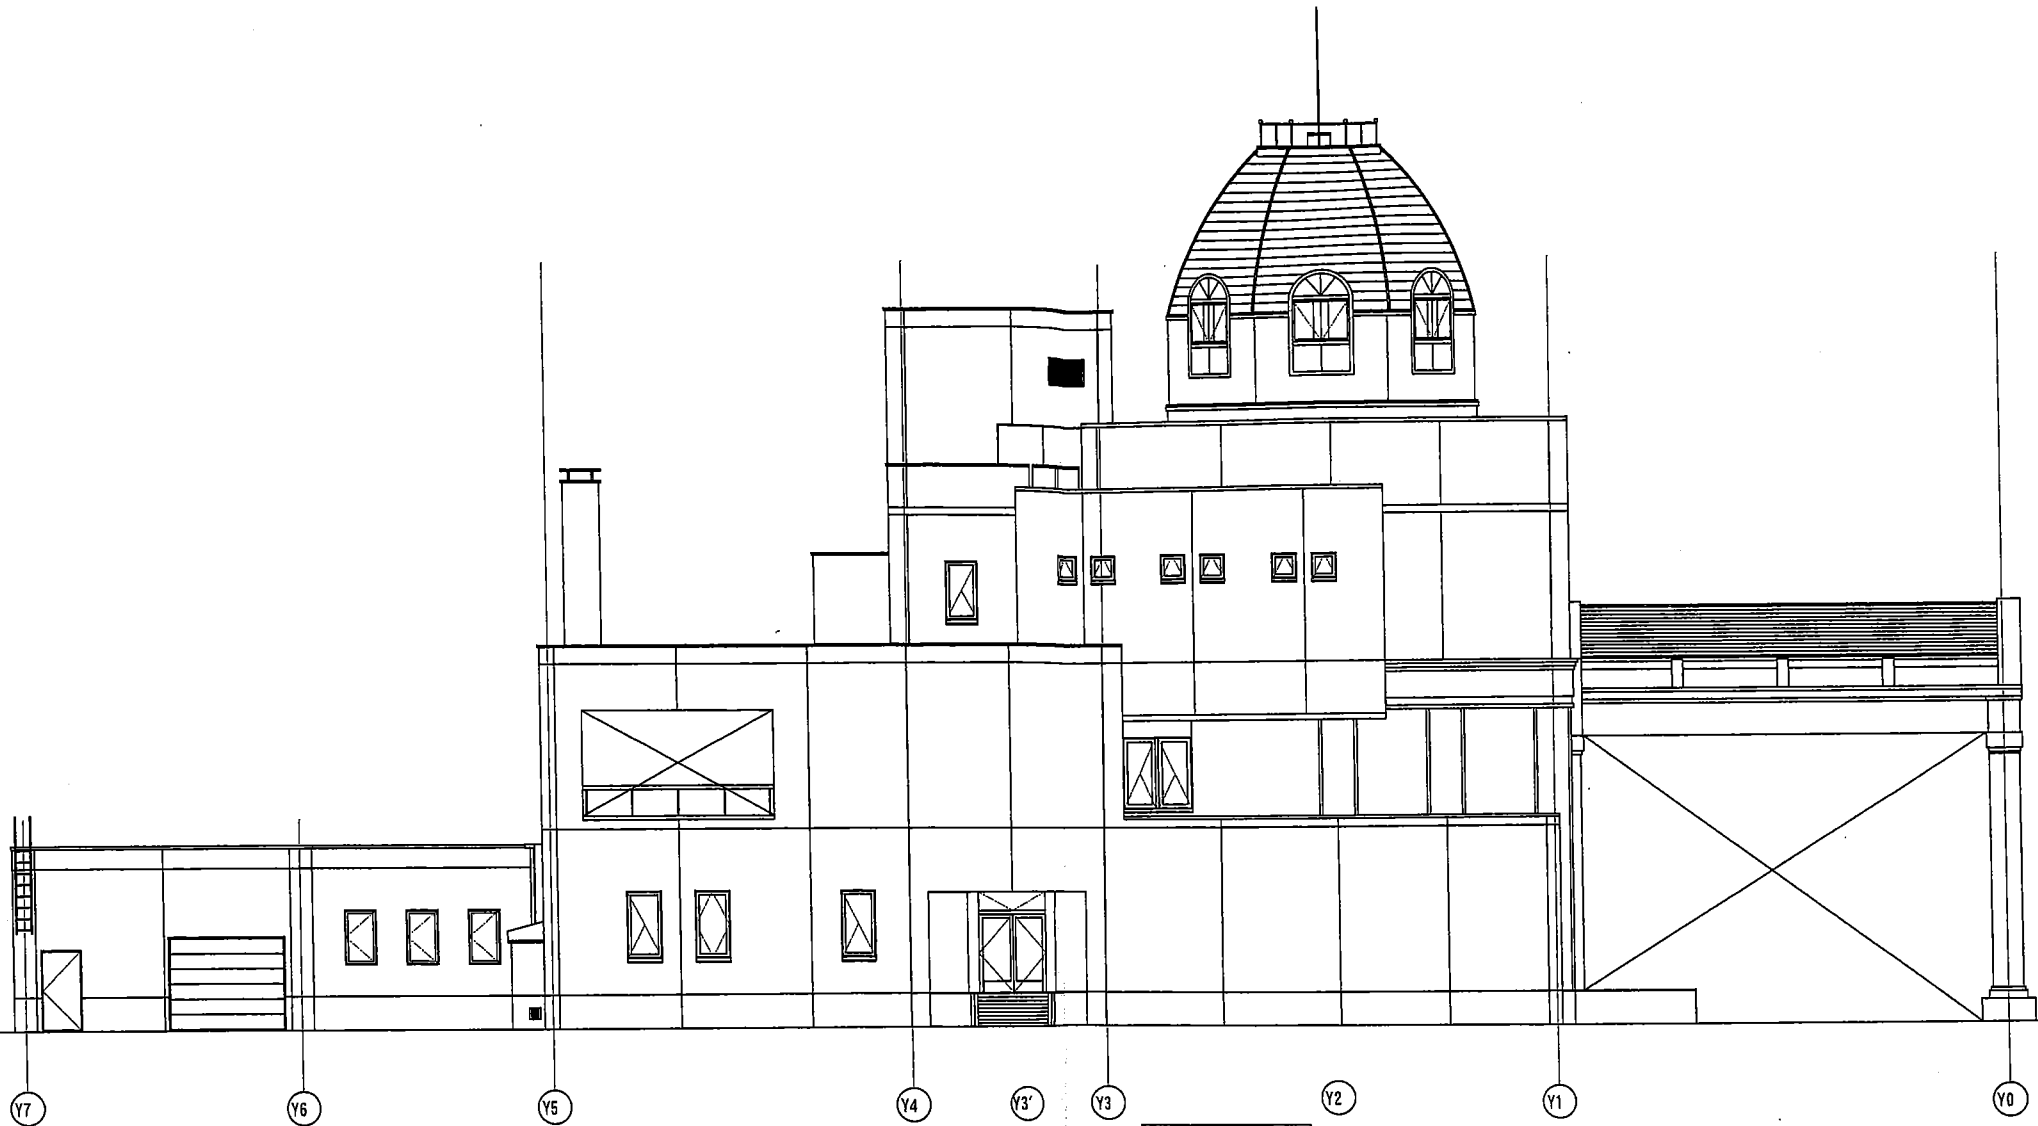

書庫棟北立面図

北面立面図

■凡例：改修後仕上は既存と同仕様とする

A	磁器質二丁掛タイル貼	F	花崗岩（本磨き）化粧貼	K	ステンレス笠木	P	コンクリート打放し
B	磁器質二丁掛タイル貼（特注品）	G	カラーアルミ（特注色）加工品	L	カラーアルミ 加工品 特注色	Q	ステンレス枠
C	磁器質タイル 300角	H	カラーアルミ笠木 既製品（特注色）	M	緑青銅板貼（鉄骨下地）	R	
D	欠番	I	ステンレス手摺	N	外構工事	S	
E	花崗岩（ジェットパーナー仕上）化粧貼	J	ステンレス煙突障壁	O	町章 ブロンズ 1200φ	T	

DRAWING TITLE




CORD NO.	TITLE	SCALE	ADMINISTRATIVE AREA	SHEET NO.
平成29年11月	平成29年度施行 役場庁舎改修工事（建築）	A1 1:100 A3 1:100	北電総合設計株式会社 一級建築士登録200206号 藤田 宏一	A-14

竣工図


幌延町役場庁舎建設工事

(建築工事)

株式会社 創建社

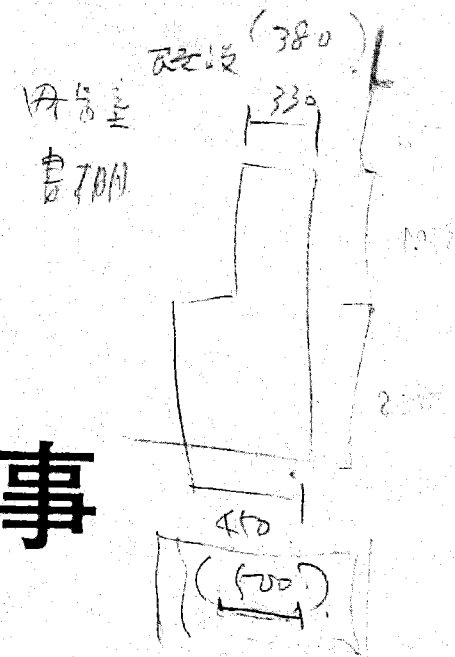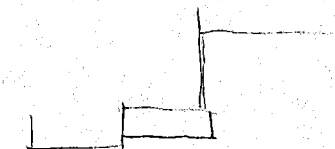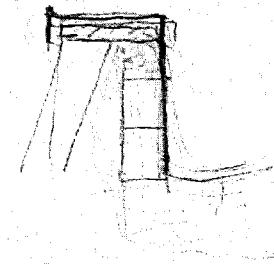




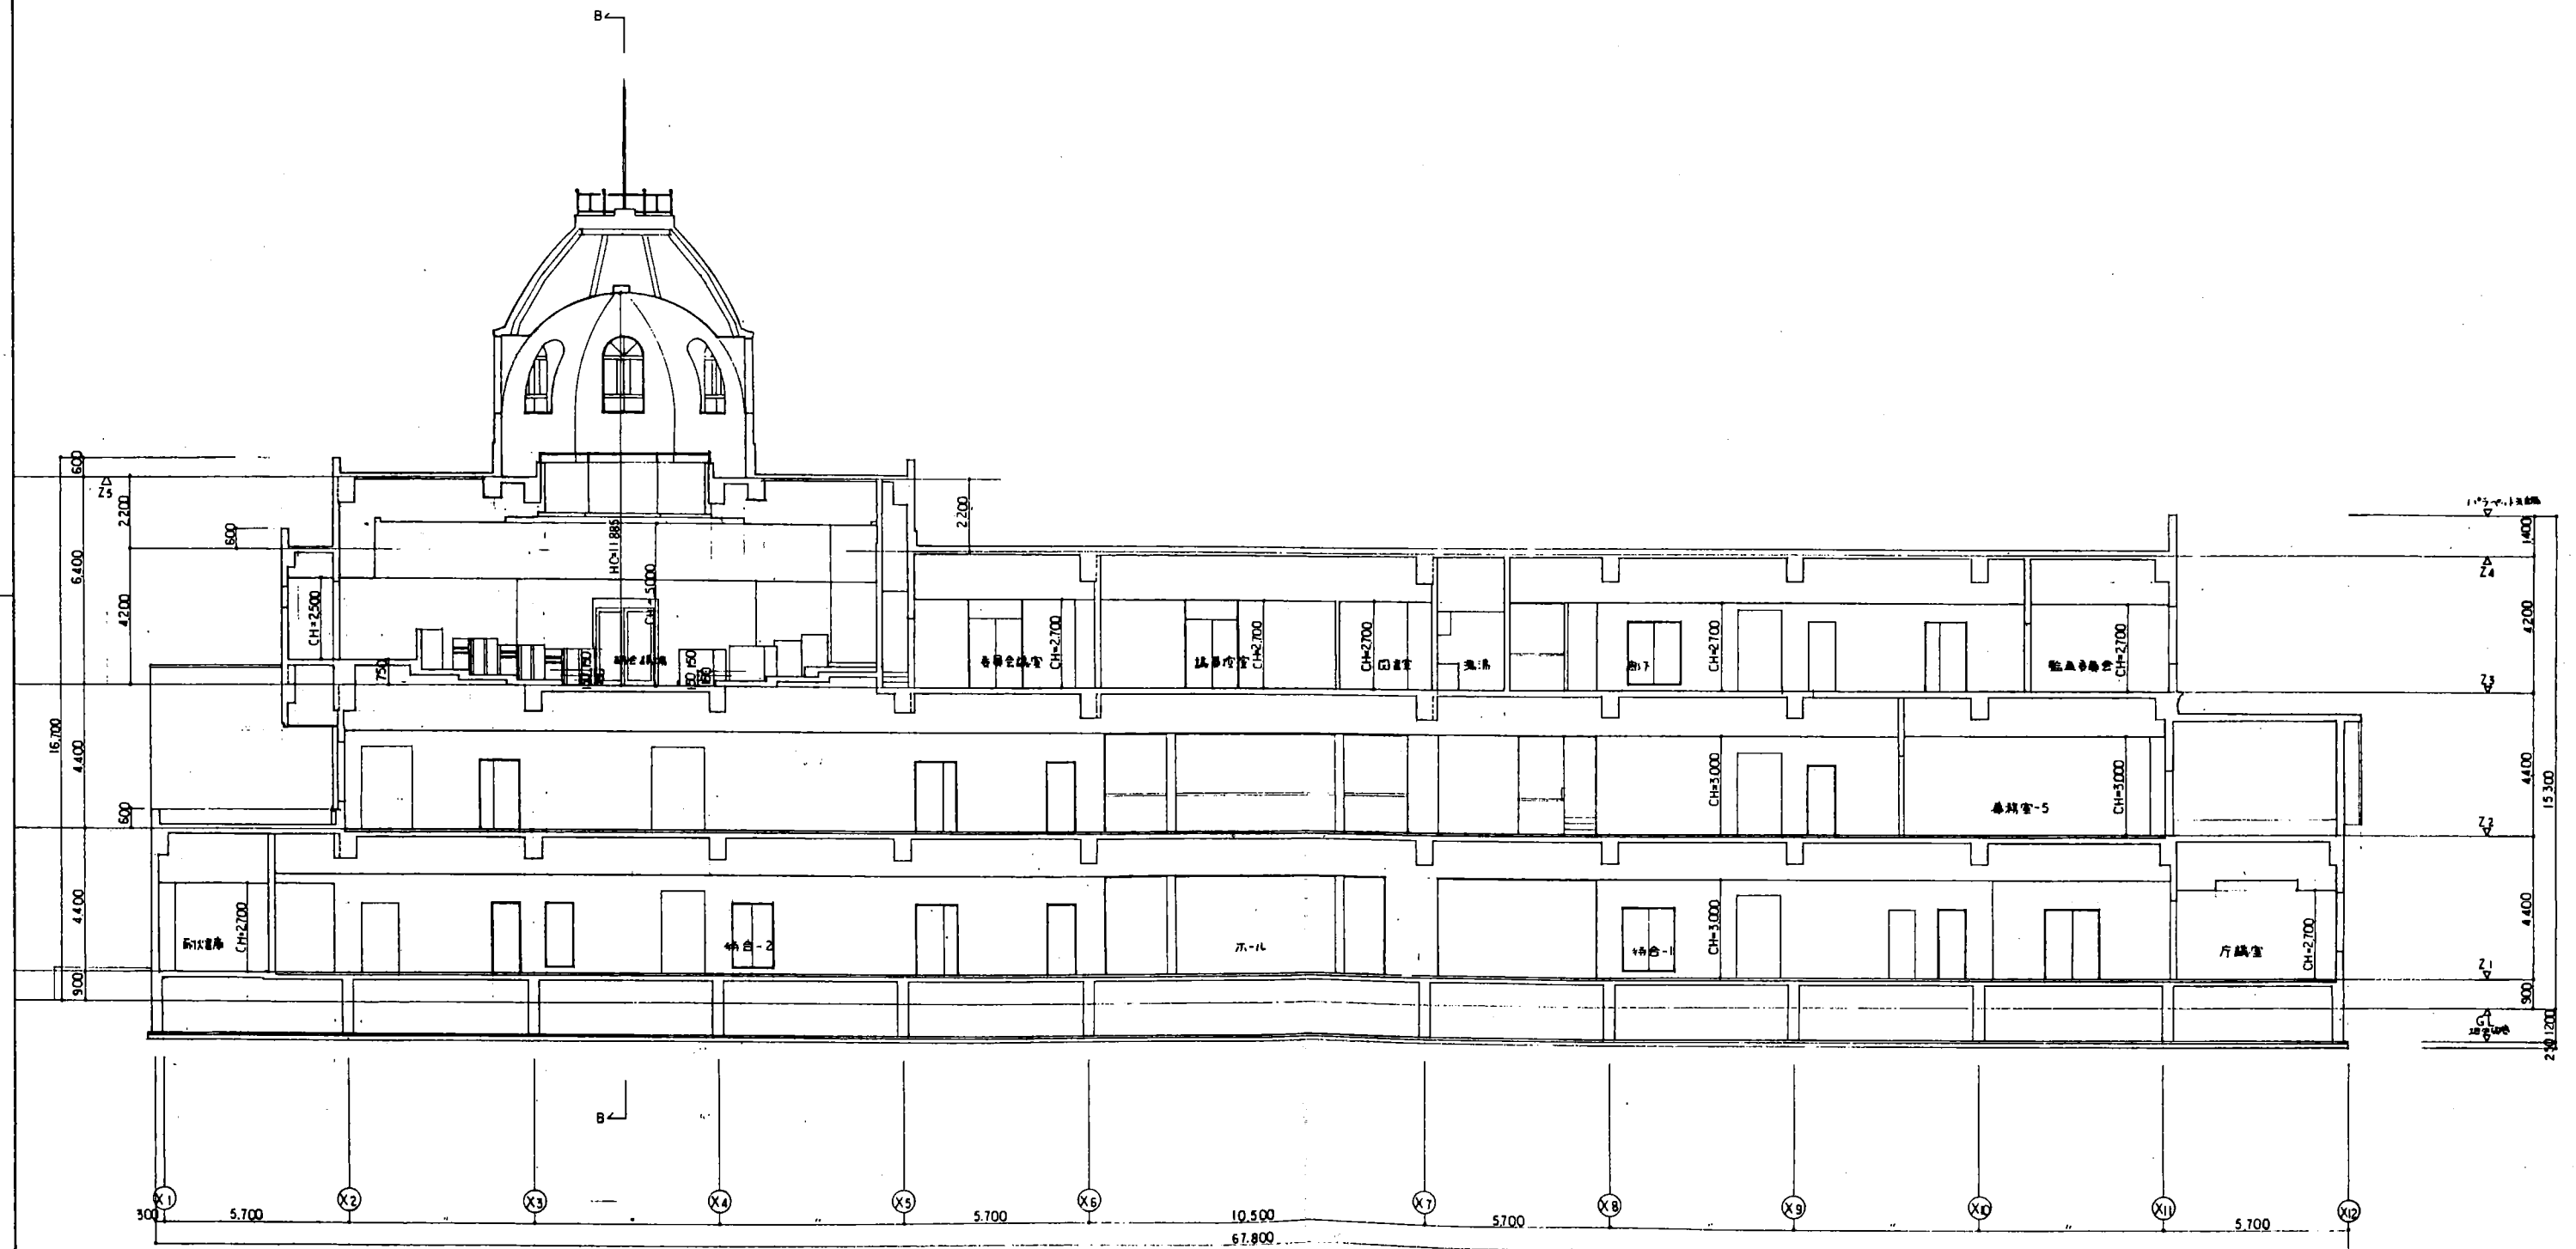



A-A 剖面图 1/100

横延町役場庁舎新築工事			
剖面图 -1		1/100	
		/	
		/	
2.	2.	20	(原)
714	14	14	BS
四 614 昭和 33.5.1 号 1 横延町七 山本 勘 興			
株式会社 横延町七 山本 勘 興			

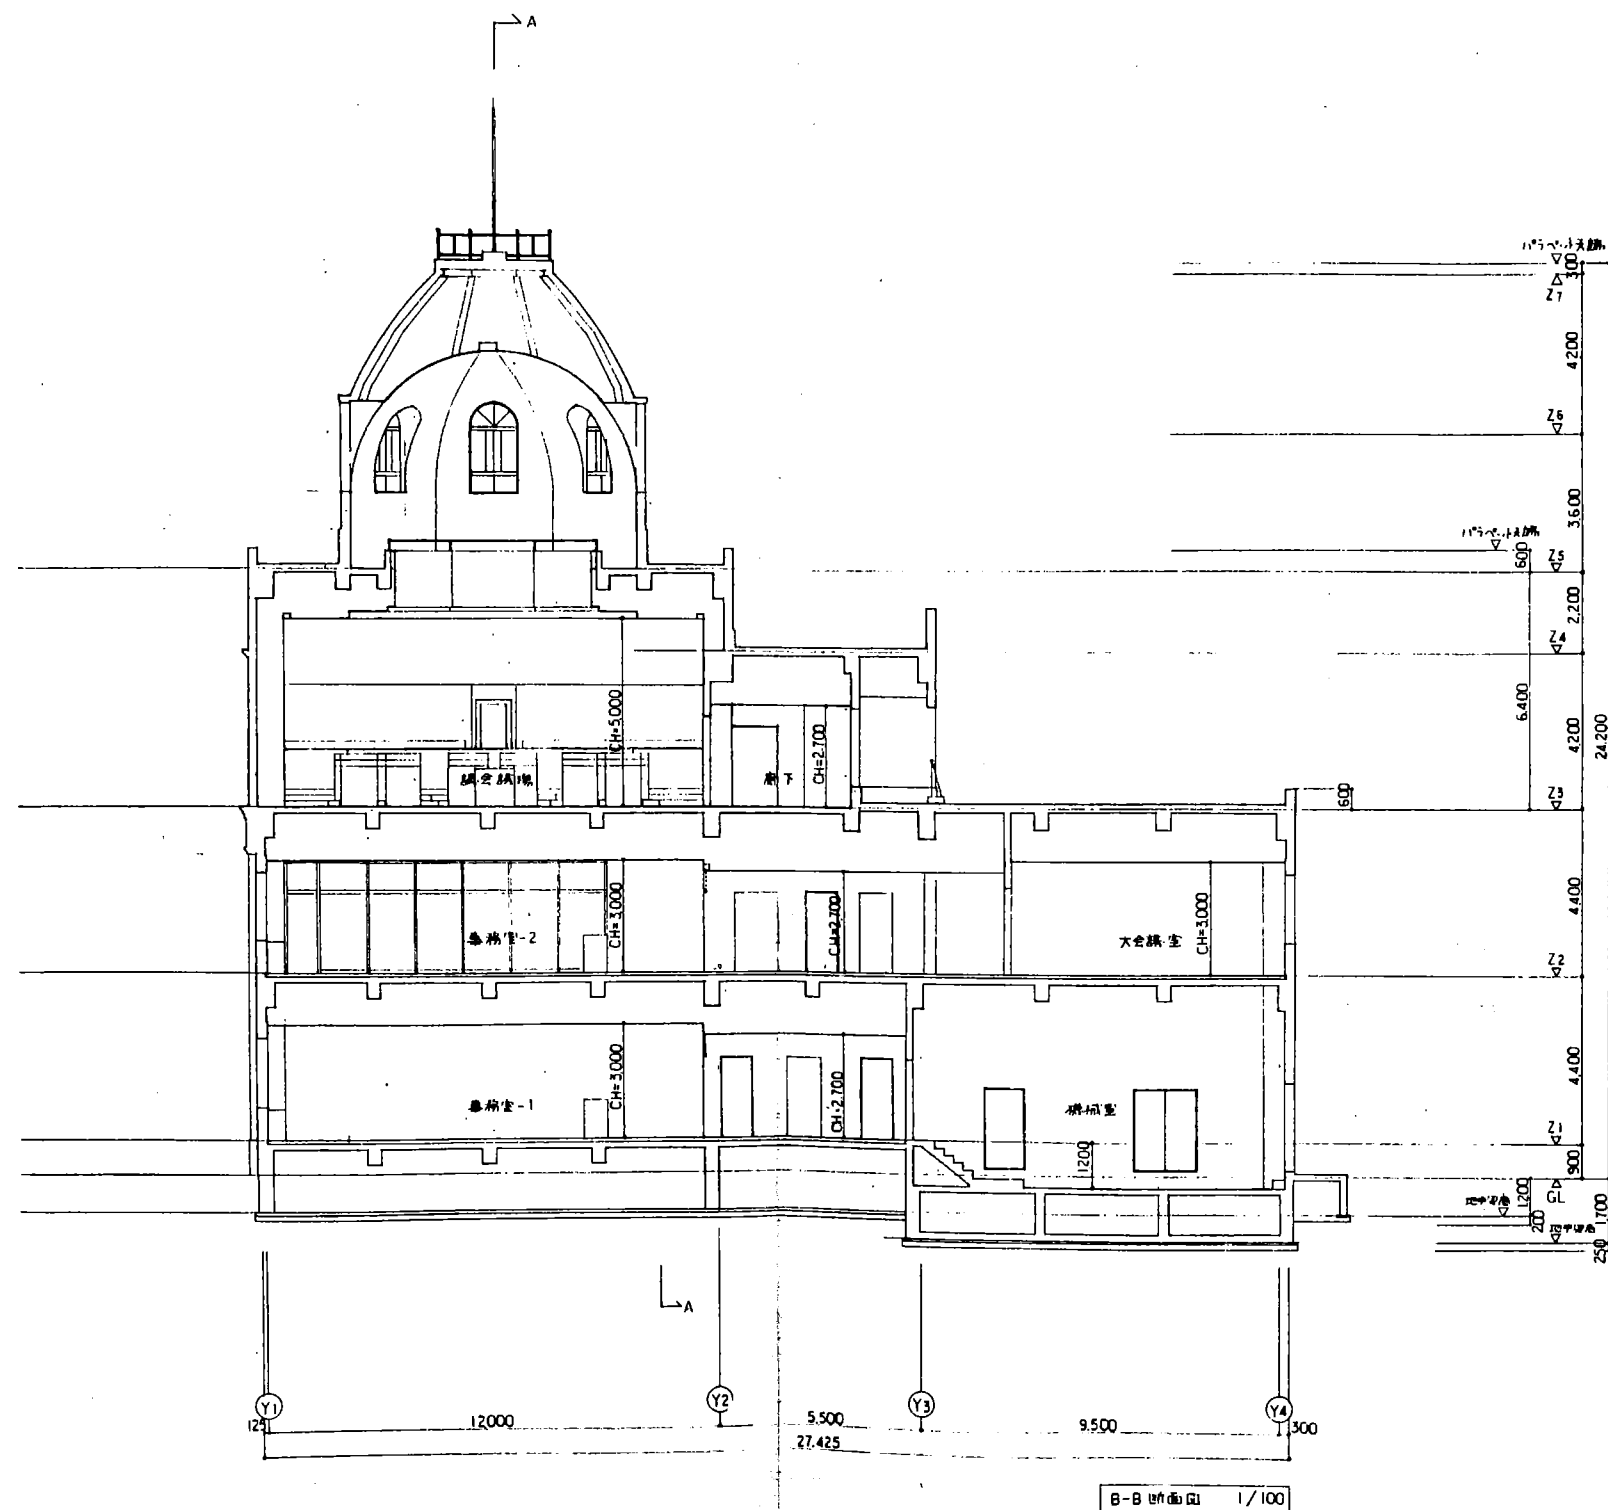

横延町役場庁舎新築工事	
断面図-2	1/100
	/
	/
2. 2. 20 (室)	
714	15/83
02 014 建築 33351号 1 建築 山本 昌典	

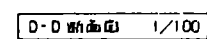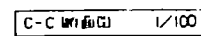

		/
		/
2. 2. 20 (意)		
714 		16 / 83
55 614 建築第3385.51号 1部増補七 山手系別		
(株)創建社		