


幌延町役場庁舎建設工事



(機械設備工事)

株式会社 創建社

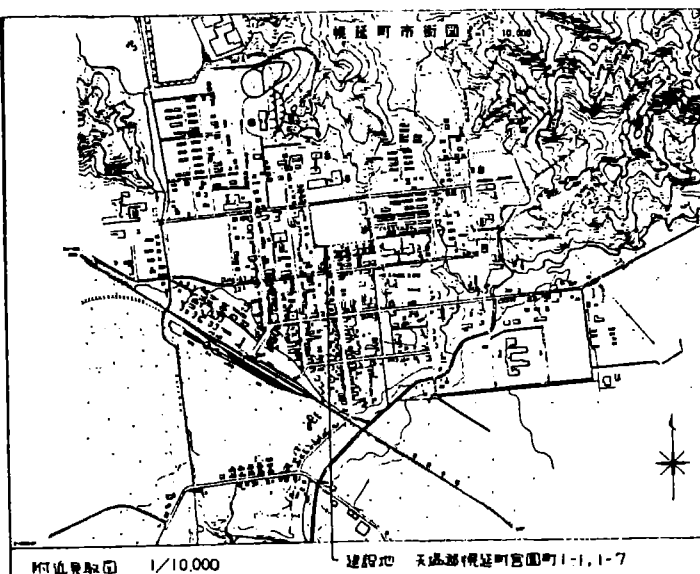

附圖 1/10,000


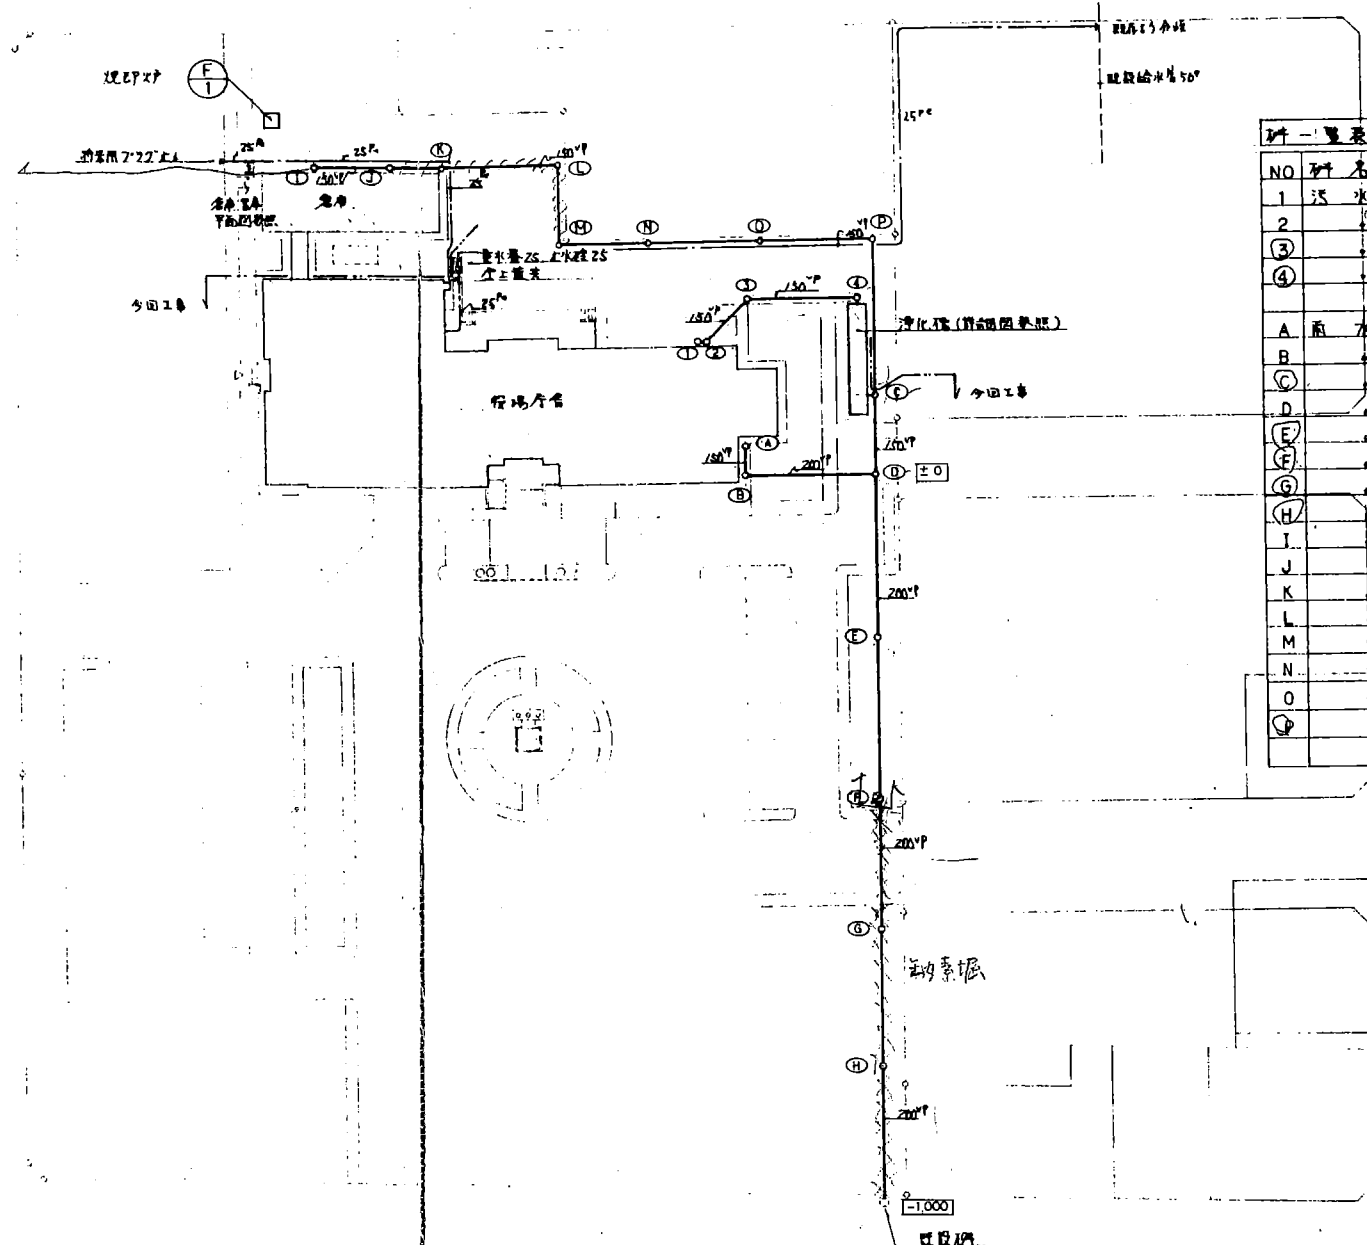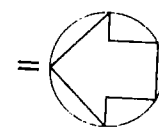


NO	種名称	径" x 深"	蓋の種類	備 考
1	汚水タンク	600 x 950	MHBB-R 600	1:2バット付 (新設)
2		" x 960	"	"
③		" x 1,040	"	"
④		" x 1,190	"	"
A	雨水タンク	450 x 600	MHBB-R 450	泥溜 200"以上
B		" x 640	"	"
⑤		600 x 1,130	" 600	"
D		" x 1,200	MHAA-R 600	"
E		"	MHBB-R 600	"
⑥		"	"	"
⑦		"	"	"
H		"	"	"
I		450 x 600	" 450	"
J		" x 650	"	"
K		" x 690	"	"
L		" x 770	"	"
M		600 x 830	" 600	"
N		" x 890	"	"
O		" x 970	"	"
⑧		" x 1,050	"	"


配置図 S=1/500

行先設備	1/500
配置図	1/500
2. 2. 20 (設)	714
2/41	


(株) 創建社

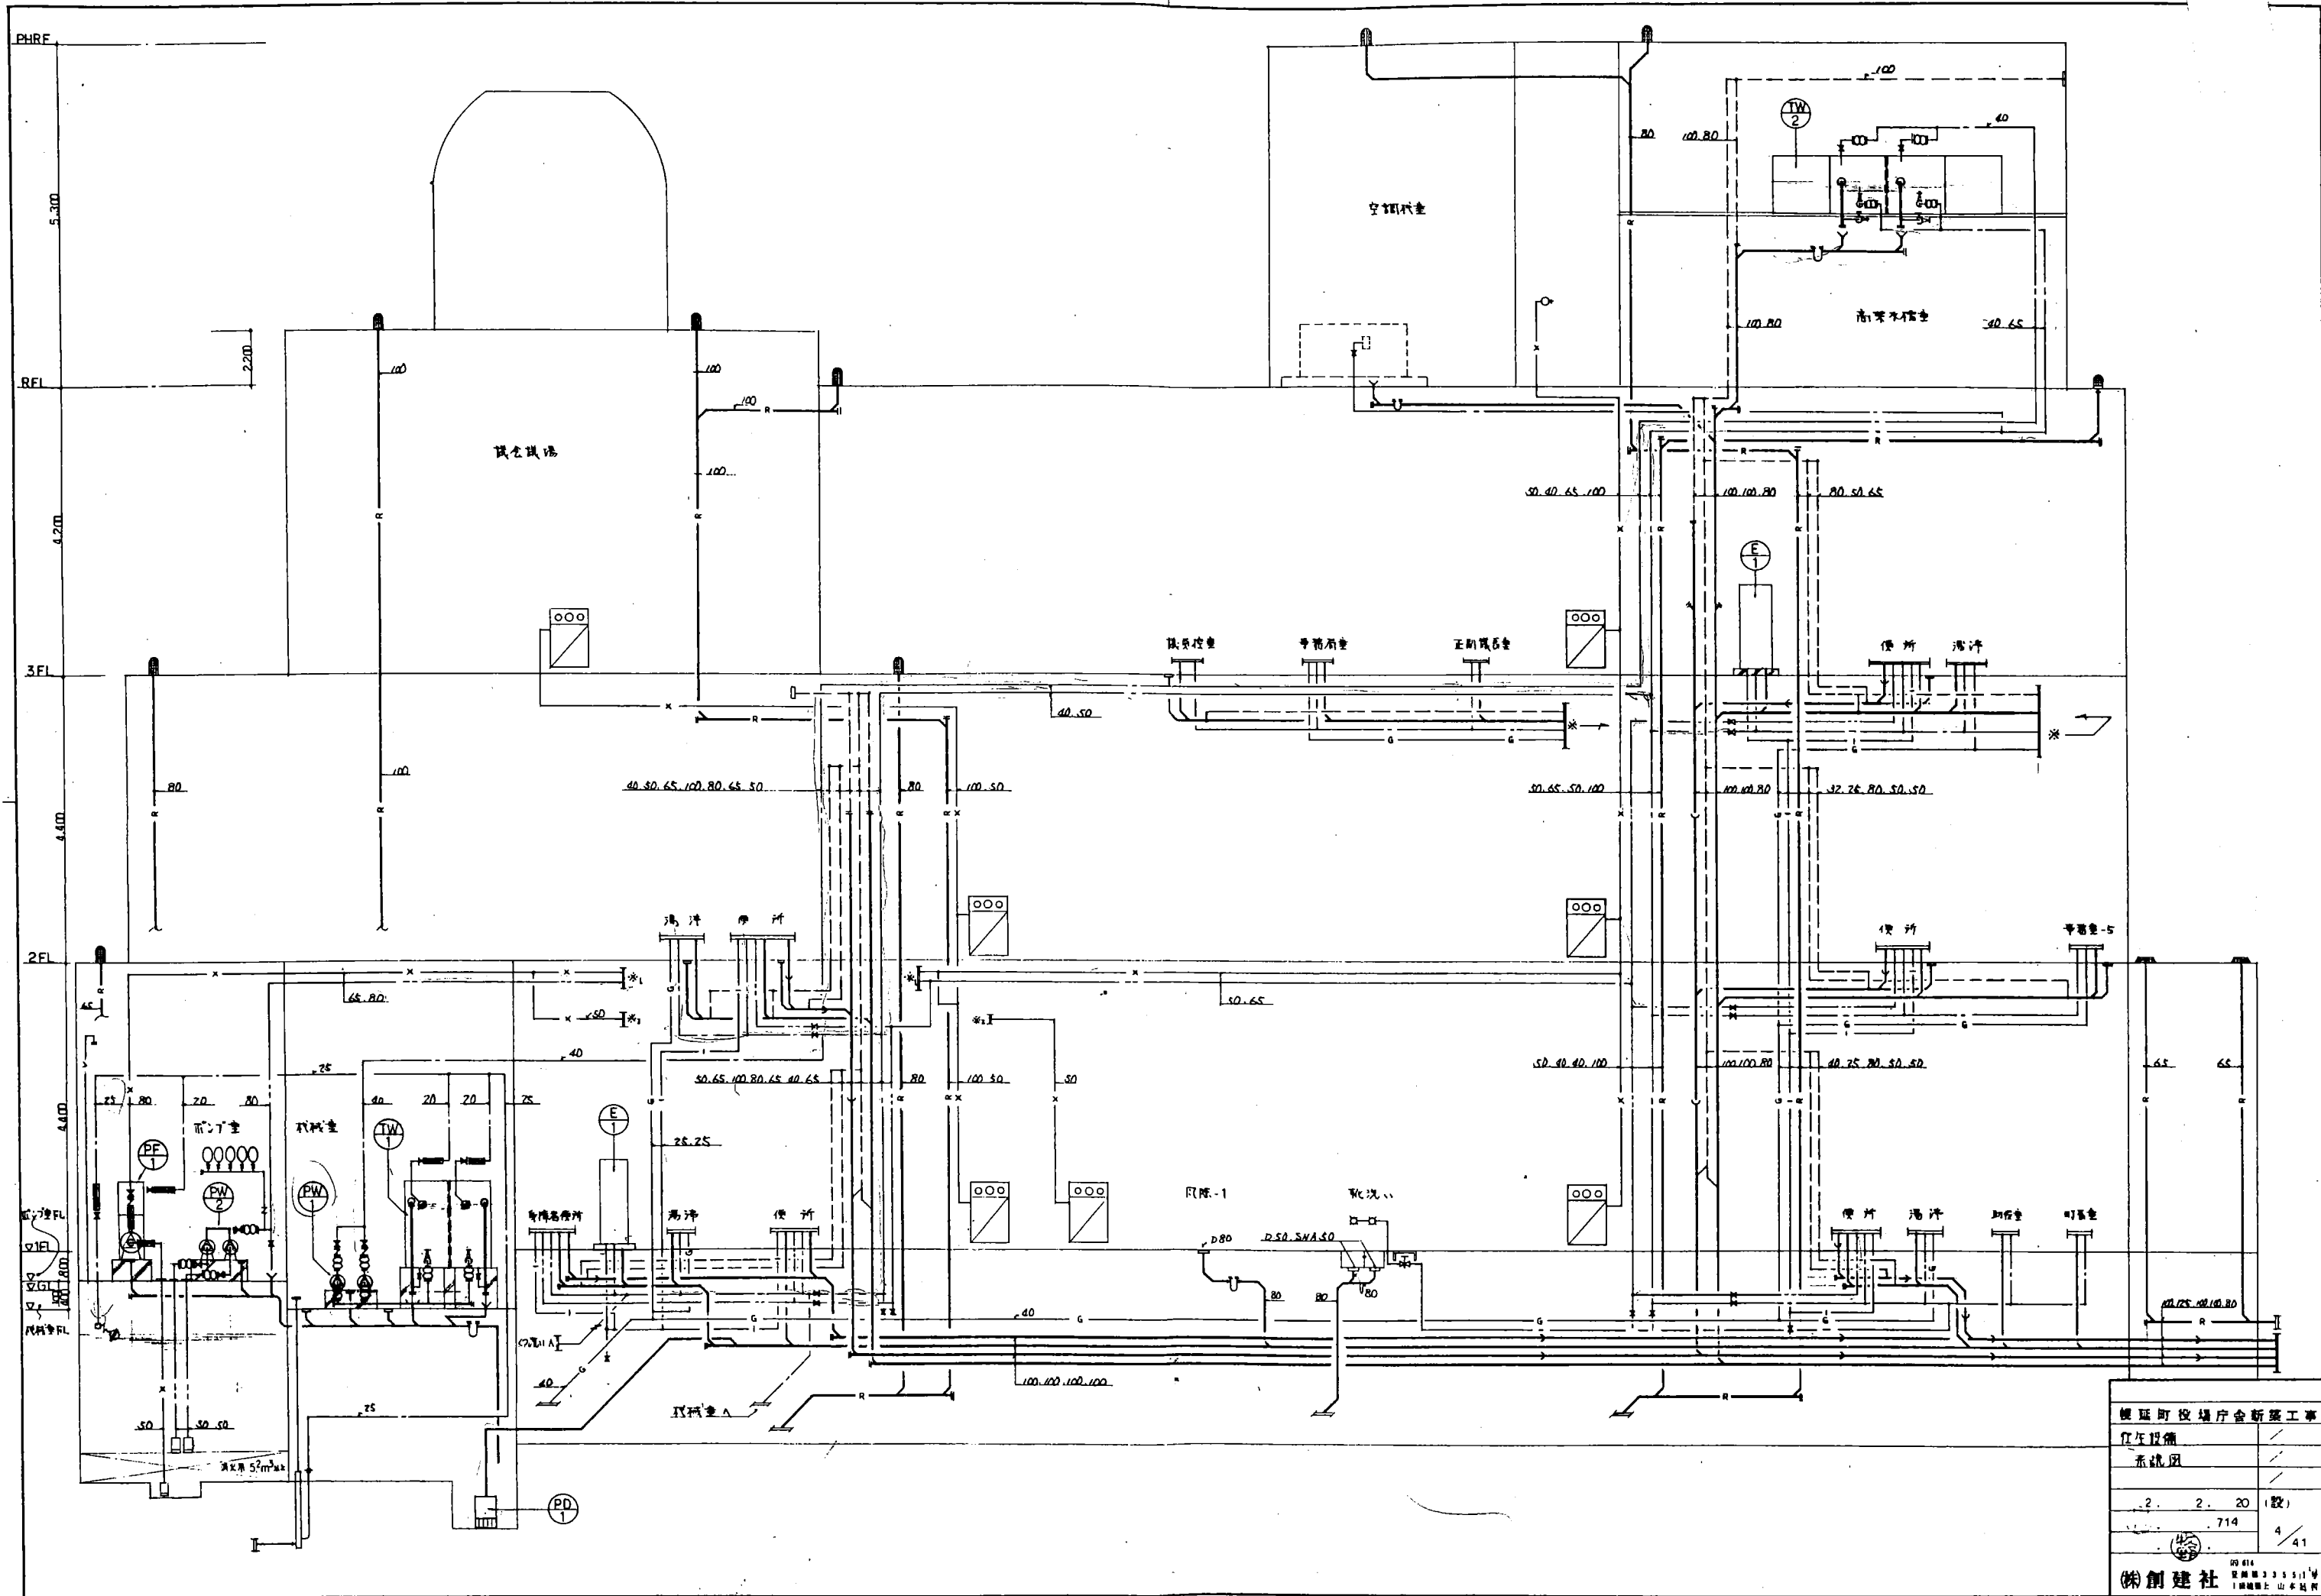



横延町役場庁舎新築工事			
2. 2. 20 (設)			
714			
4/41			

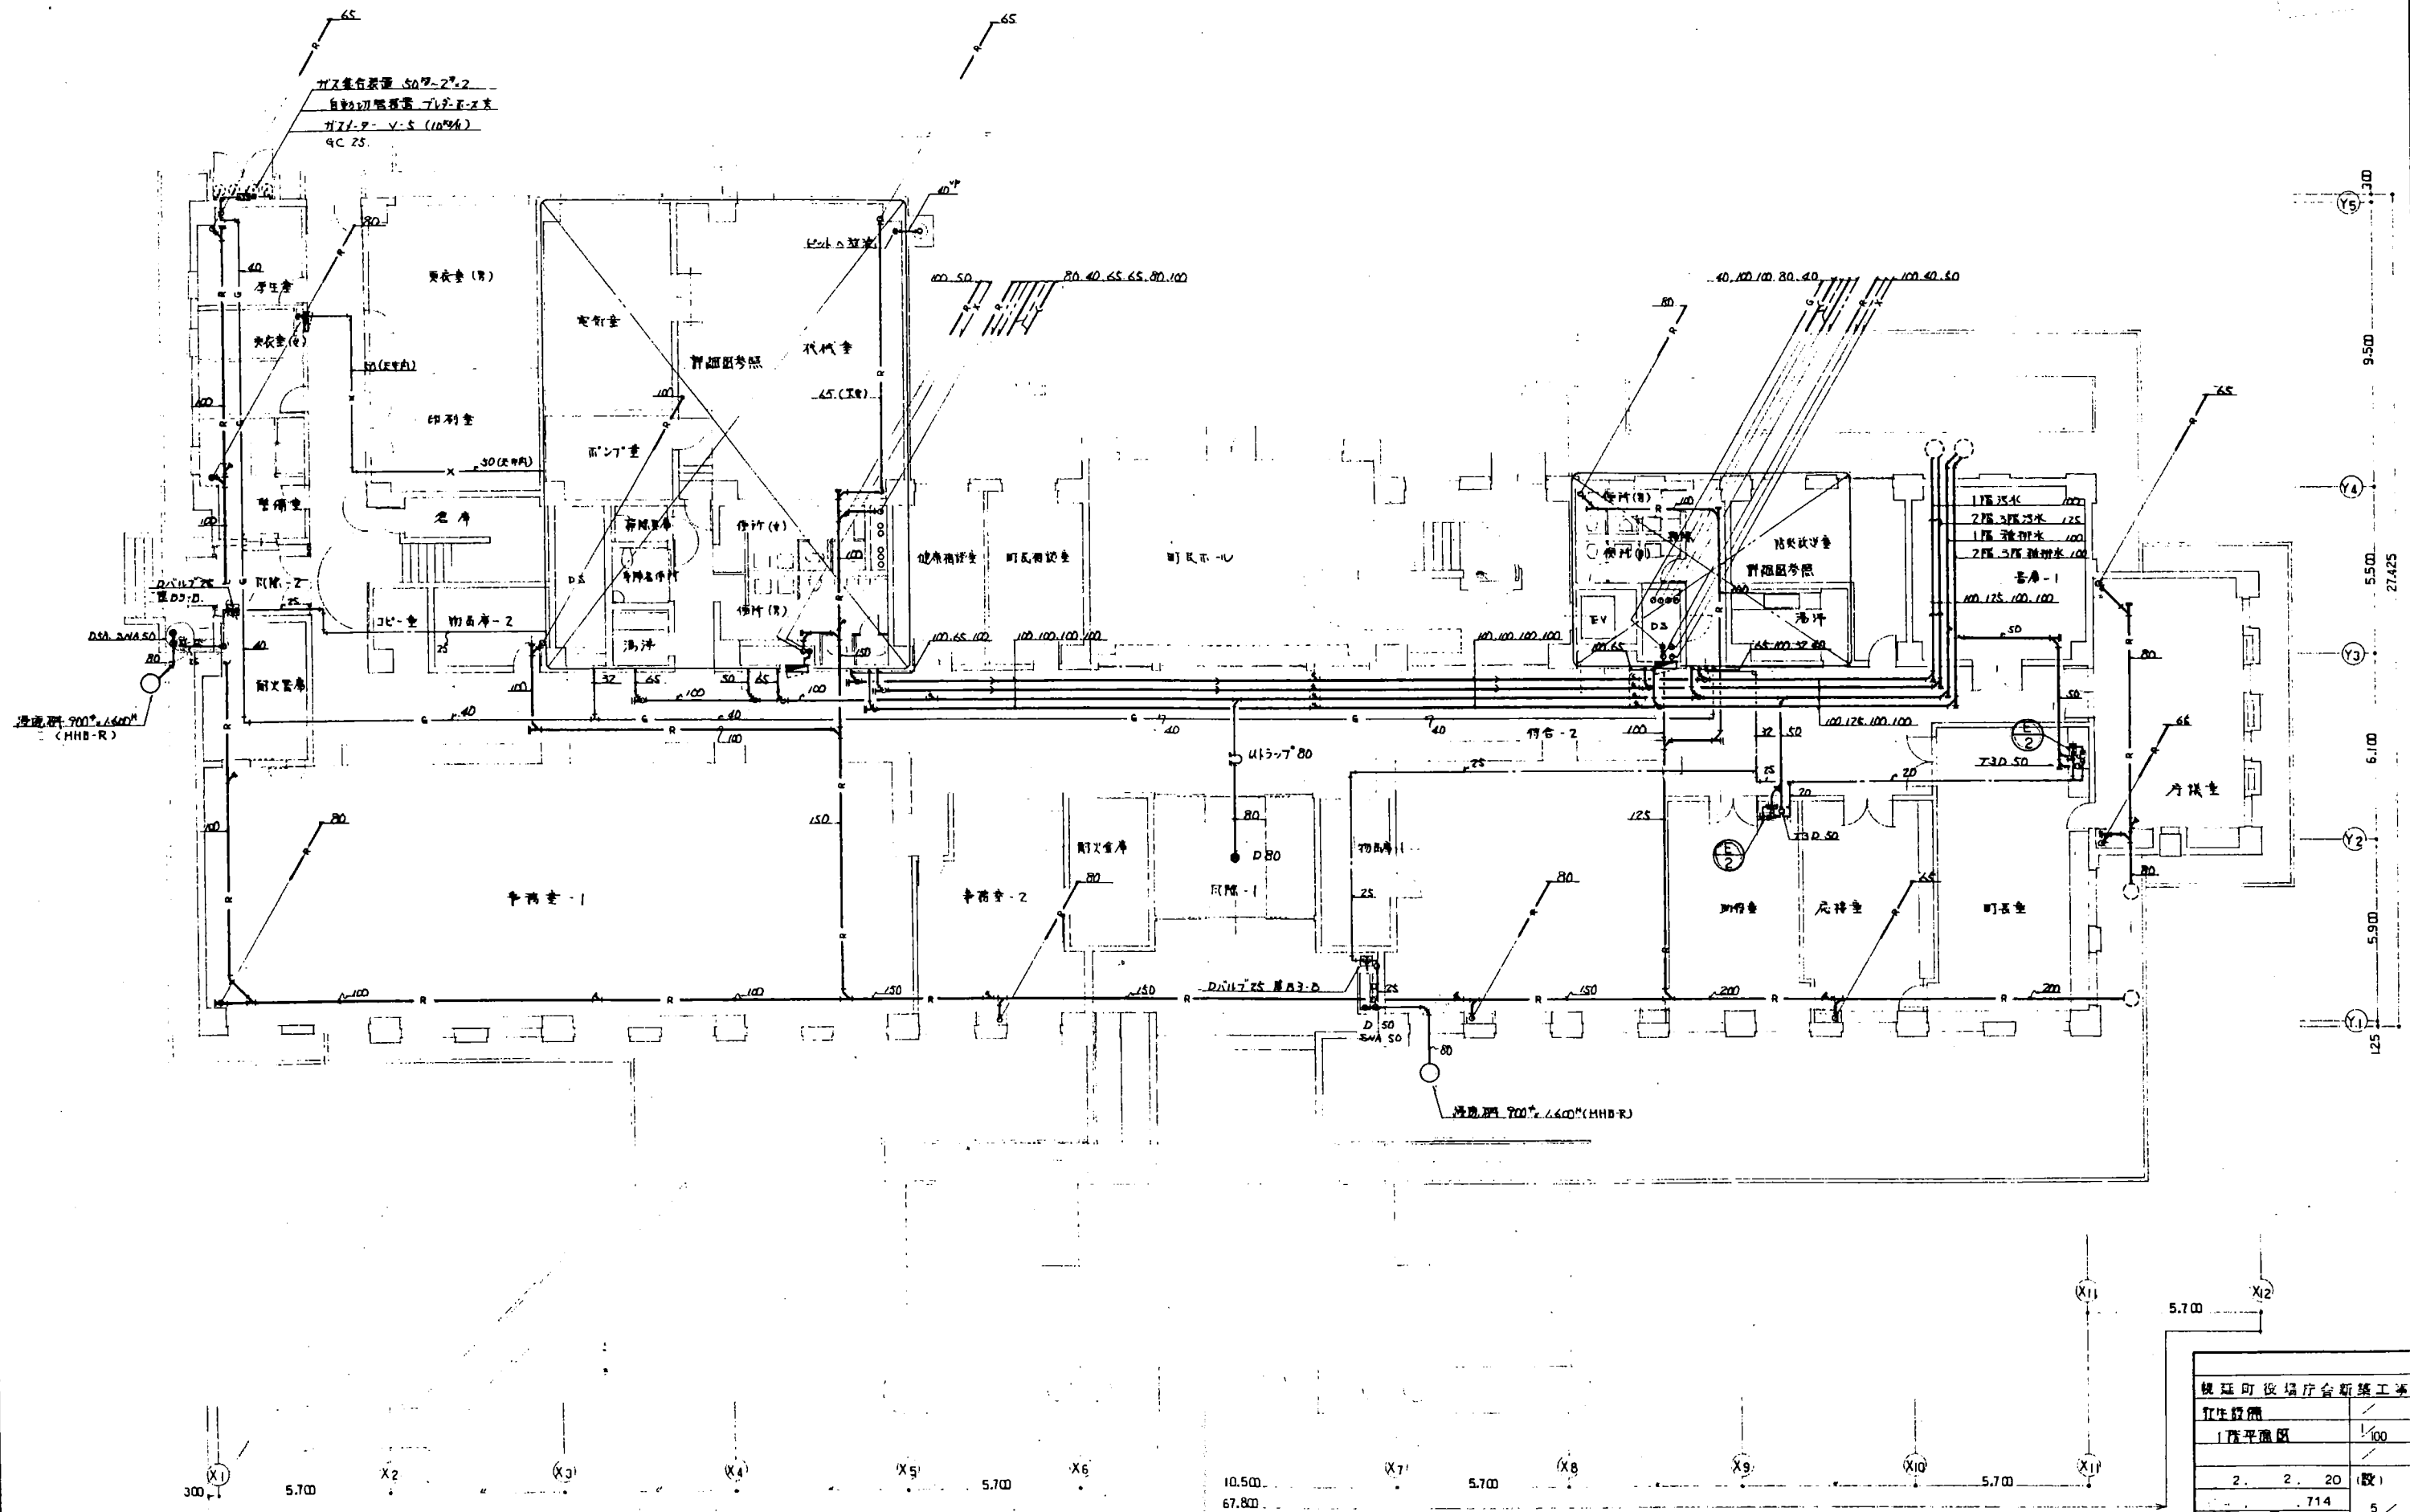


横延町役場庁舎新築工事	
2. 2. 20	(設)
714	5/41
(株) 創建社	

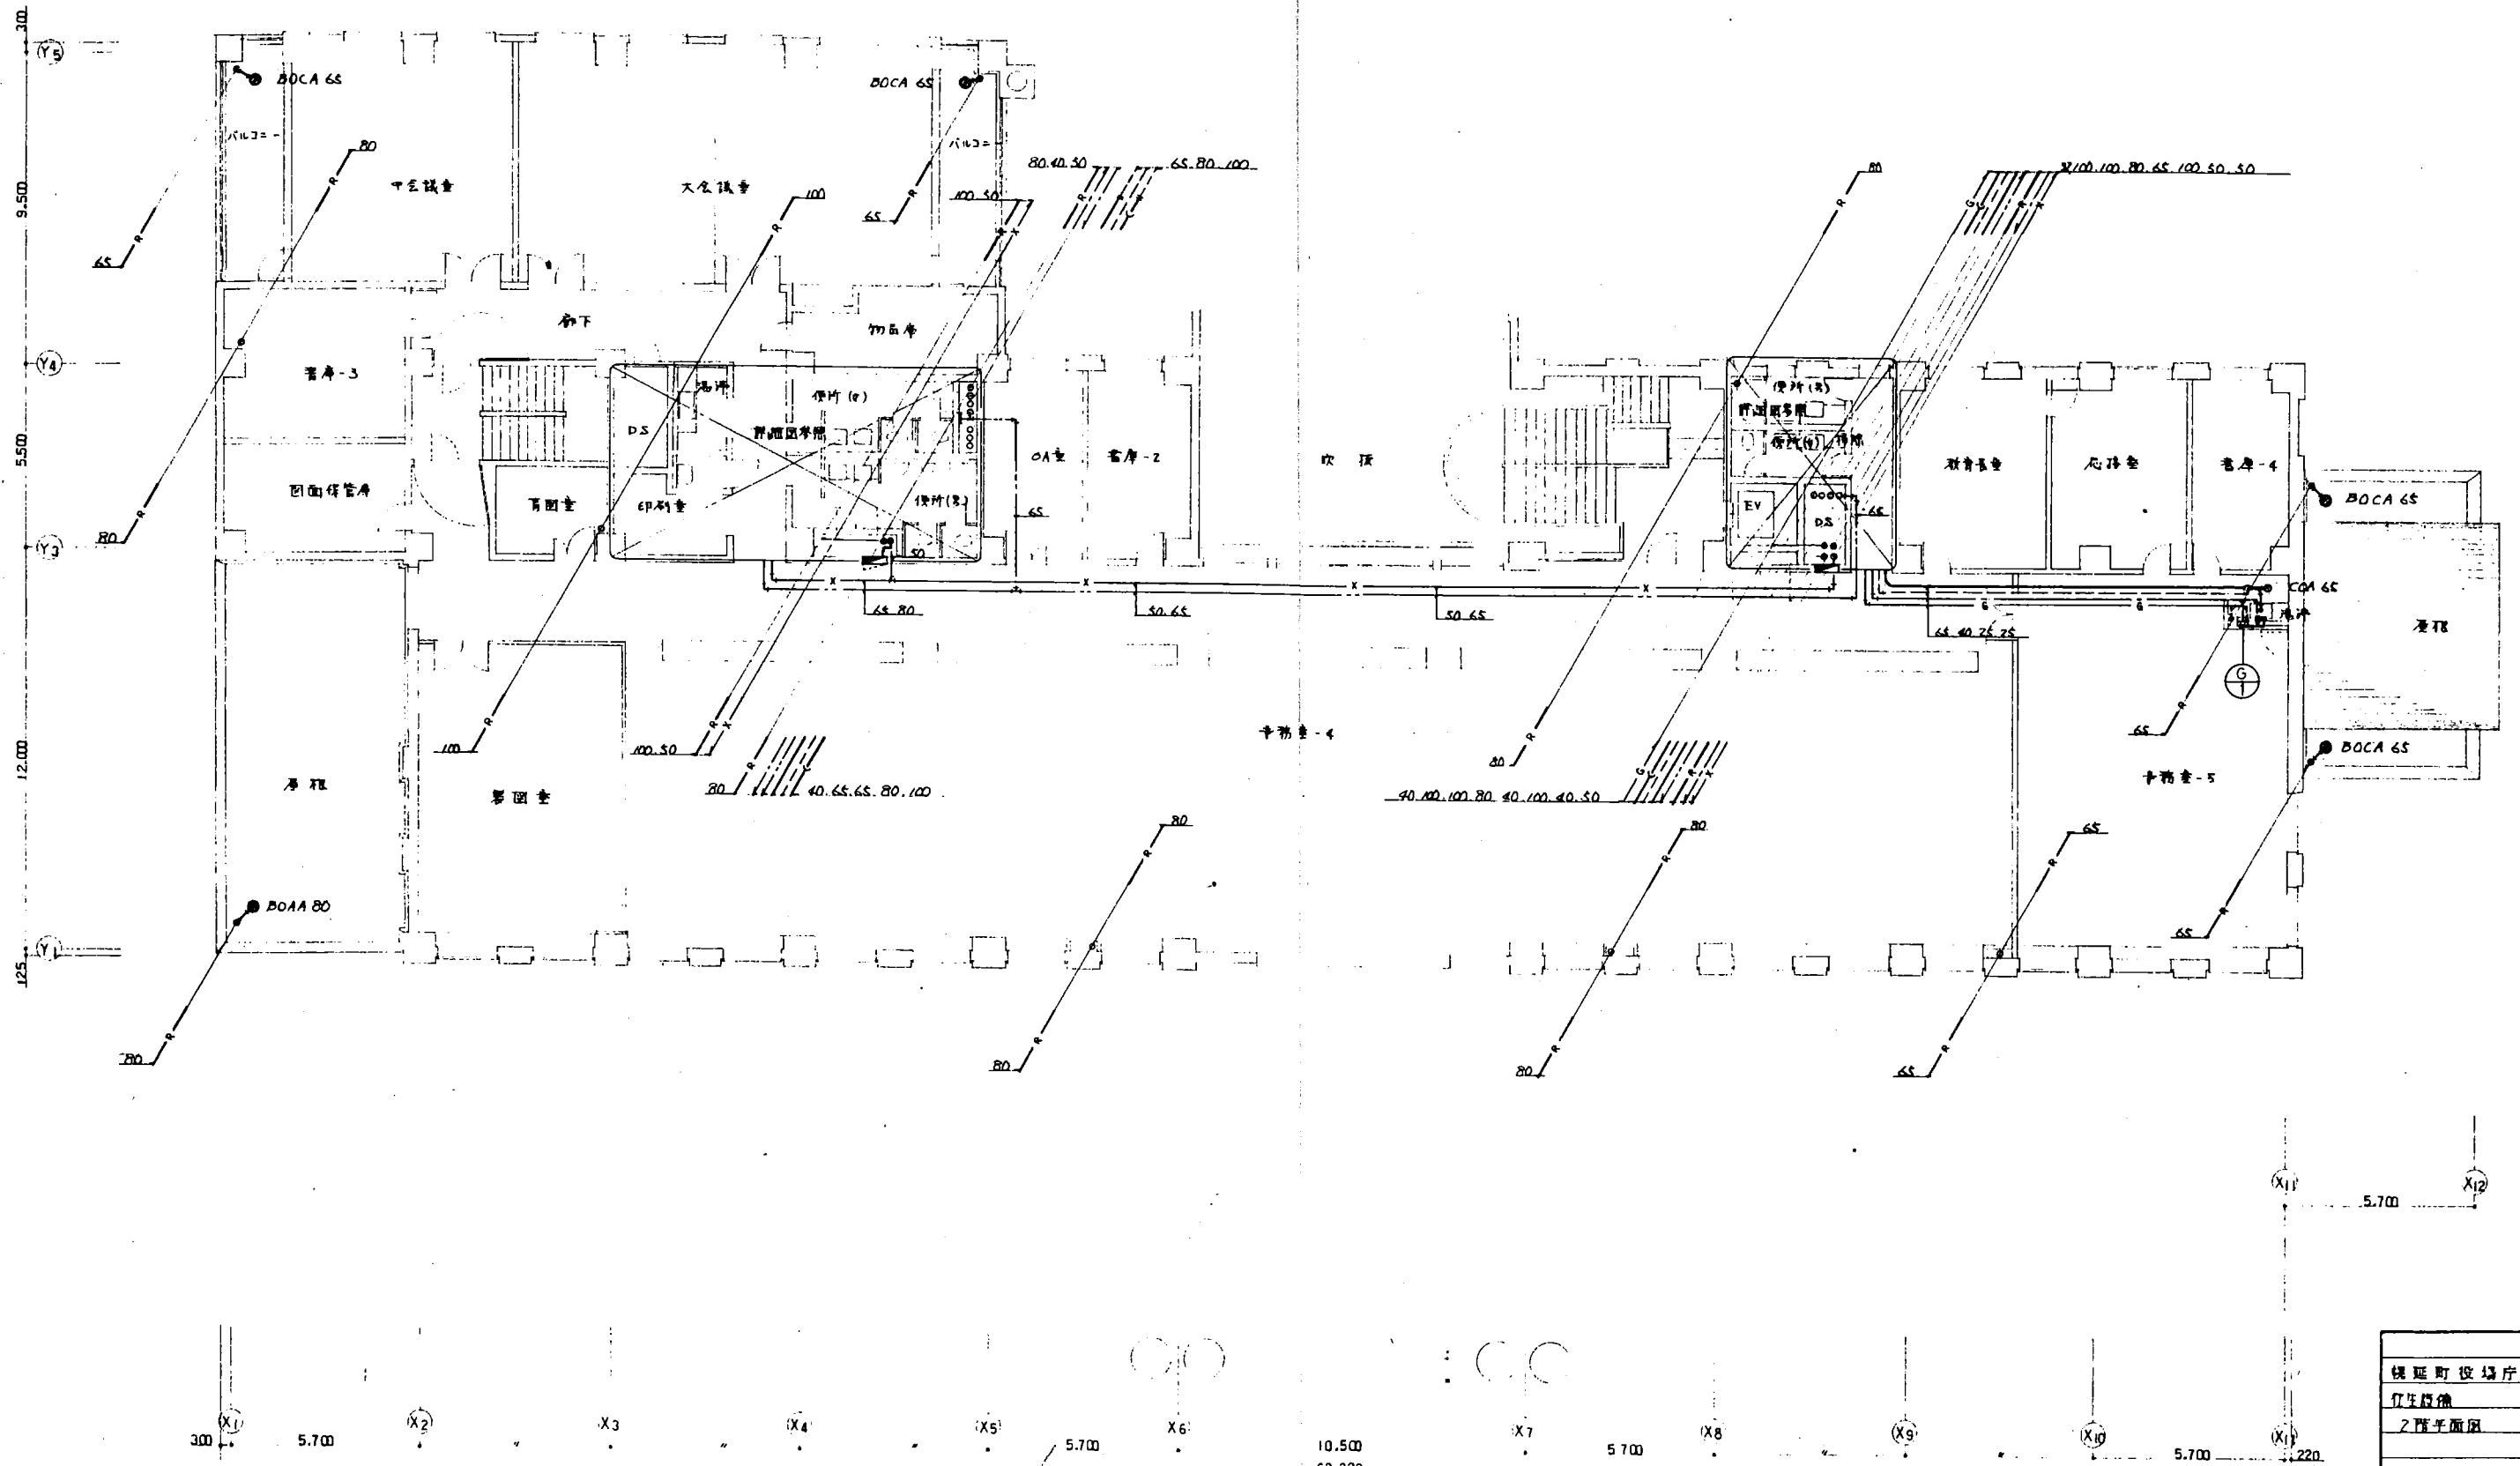


機延町役場庁舎新築工事	
訂正図	1/100
2階平面図	1/100
2	20 (設)
714	6 / 41

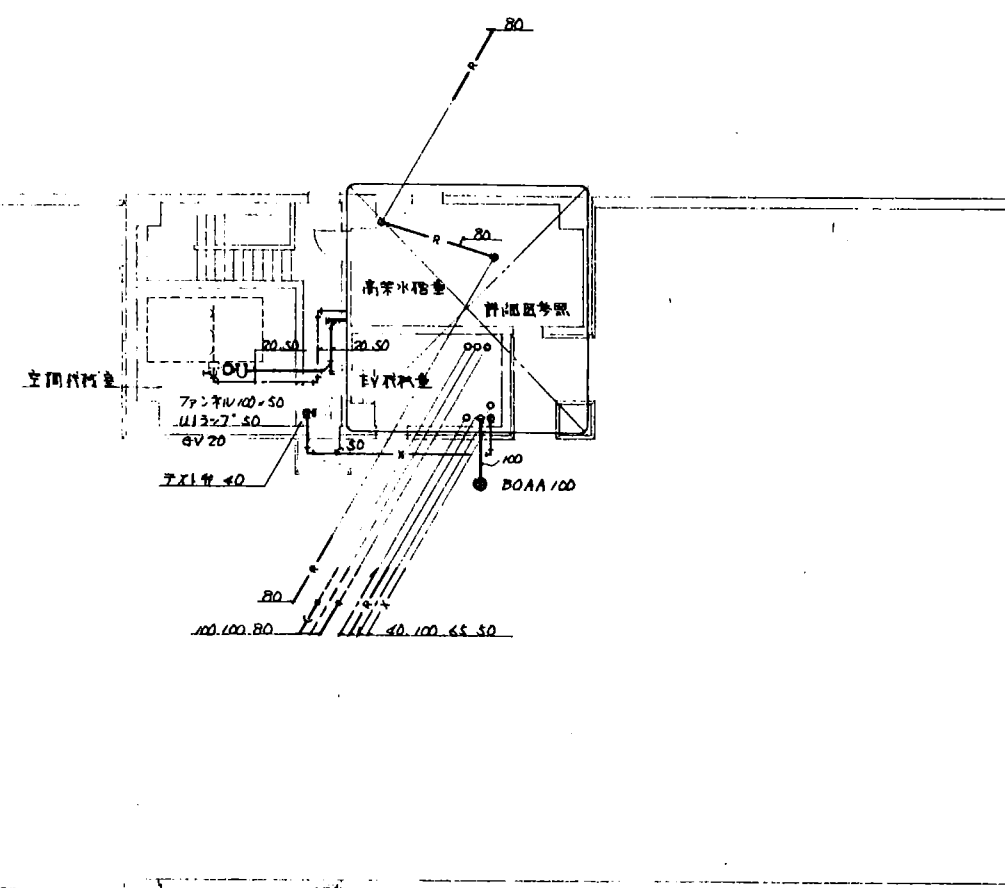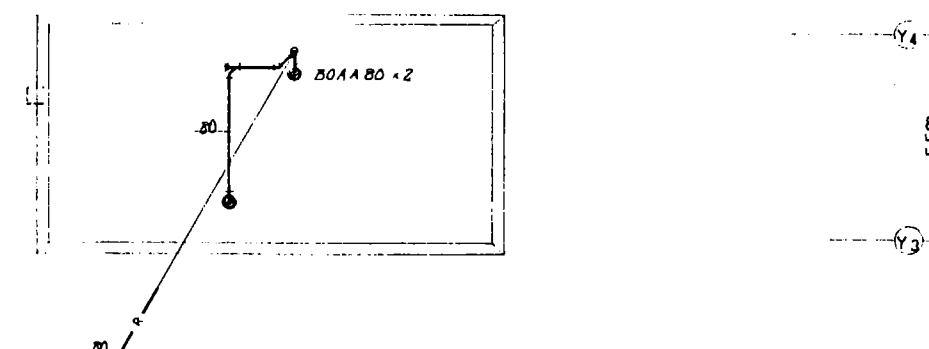


模 型 可 役 場 庁 舍 新 築 工 事	
圧入設備	/
床厚平面図	1/100
	/
2. 2. 20	(設)
714	
	8 / 41
	
昭和 44 年 11 月 1 日 建築第 3 3 3 5 号 (株) 創 建 社	

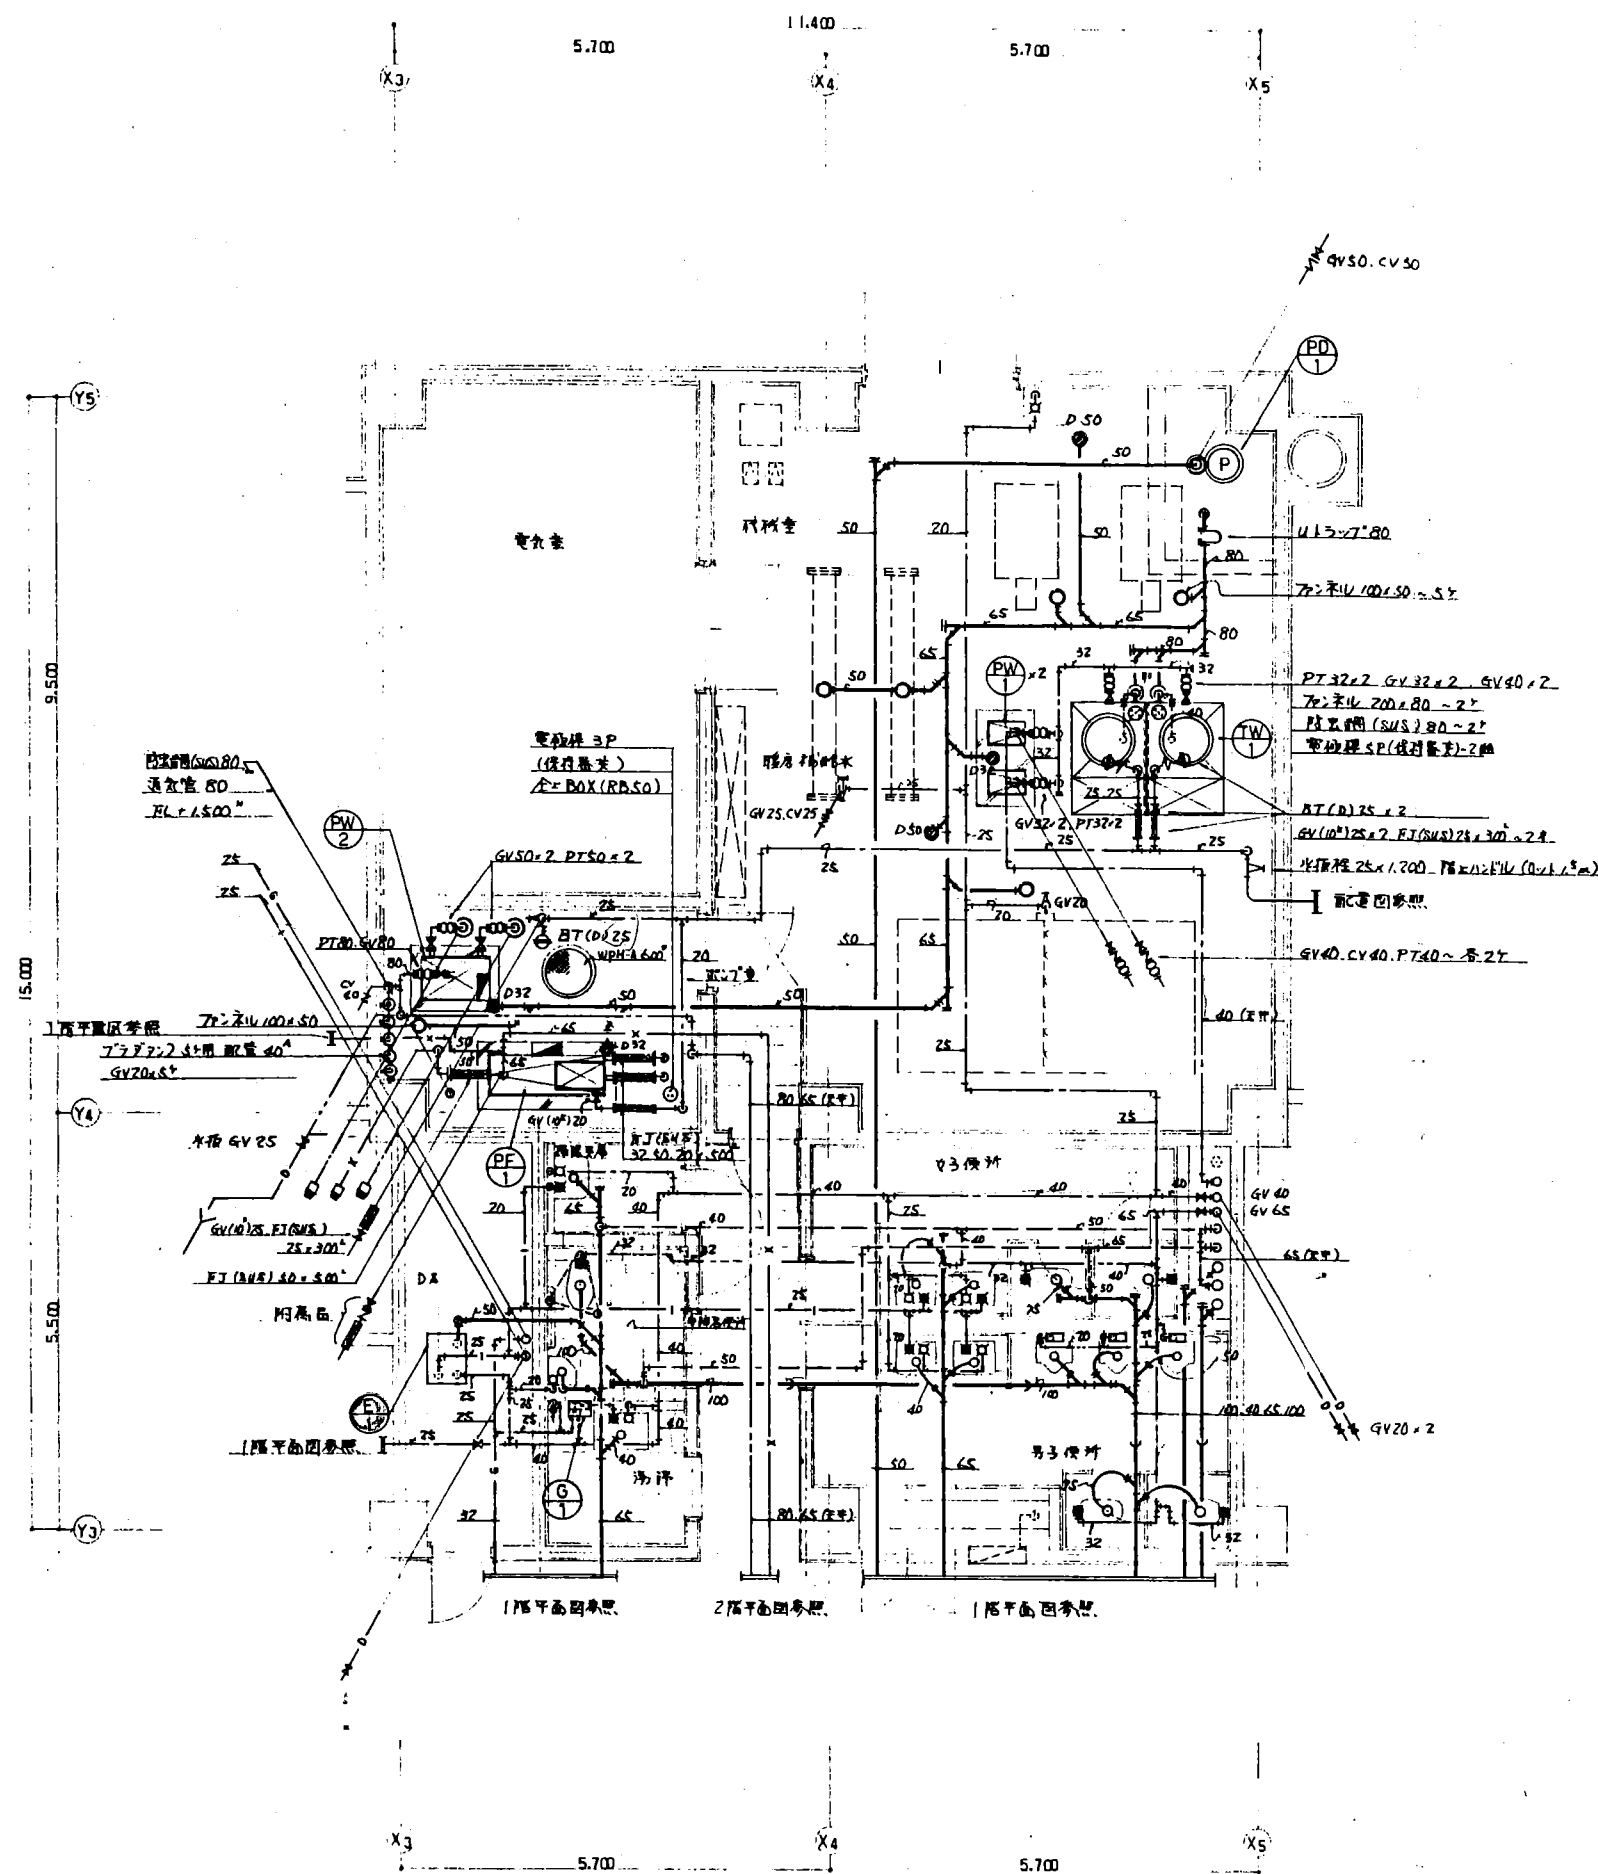

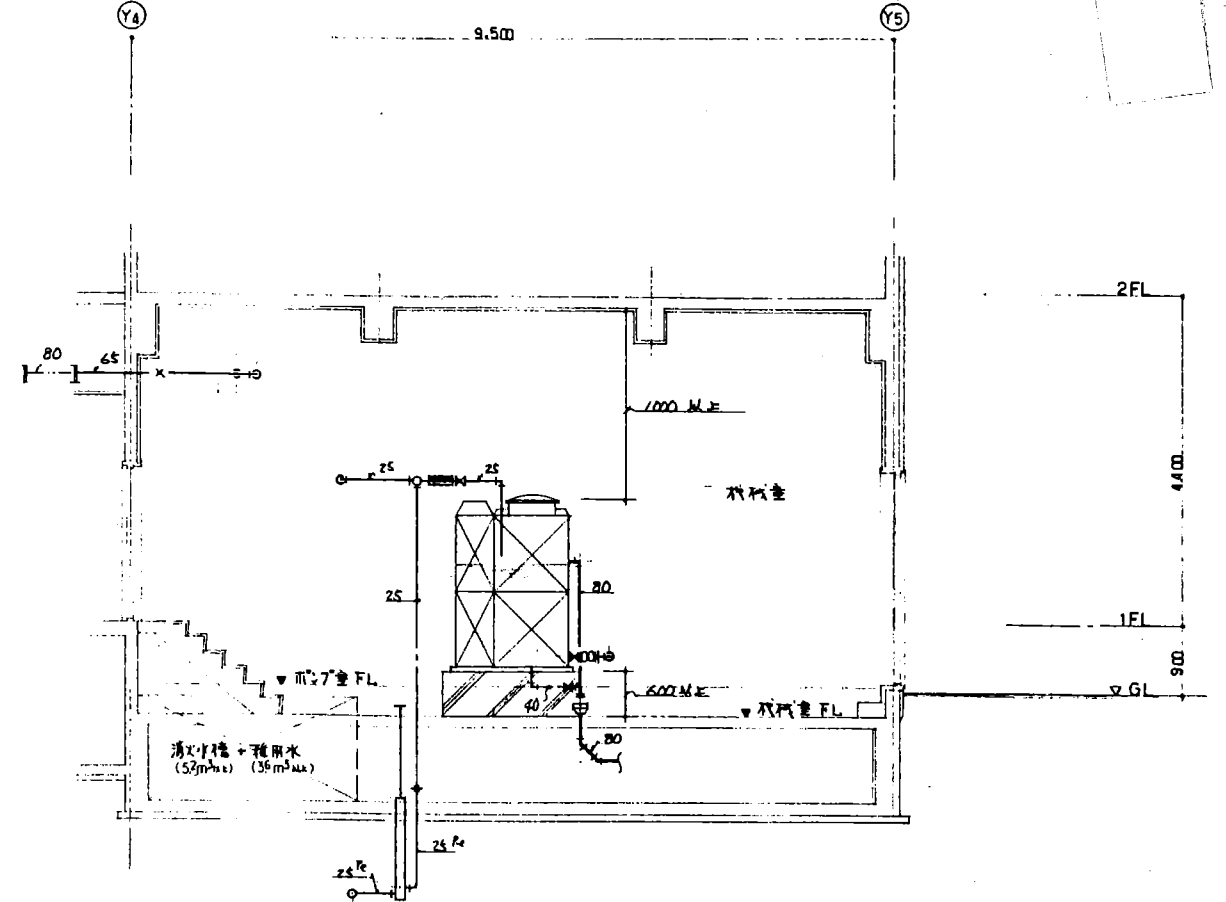

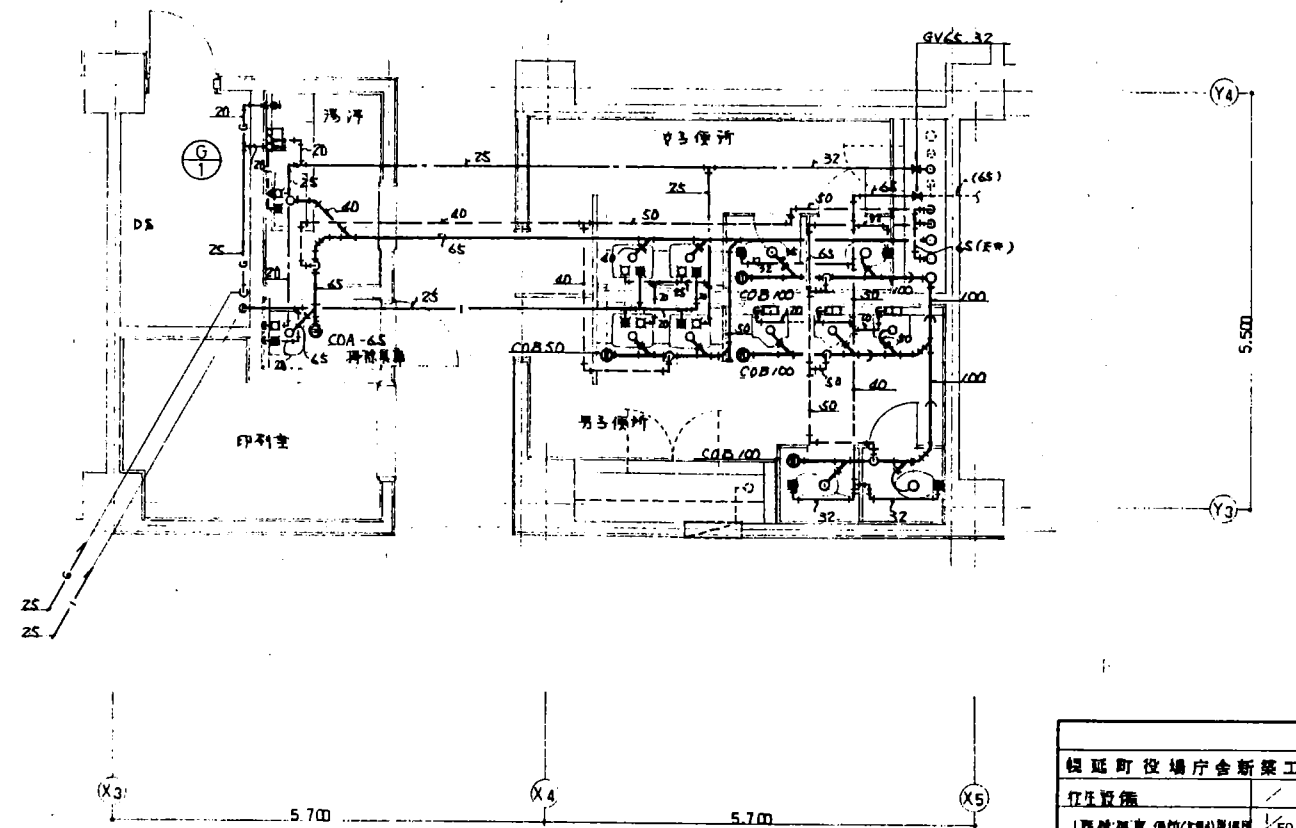


2階 便所(北側)詳細図 S=1/50


訂正設備			
1階 厨房・便所(北側)詳細図	1/50		
2階 便所(北側)詳細図	1/50		
2	2	20	(設)
		714	
			9/41

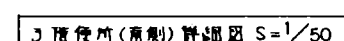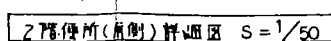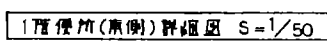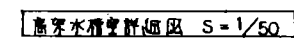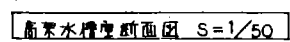

堤區町役場庁舎新築工事	
仮設設備	/
2. 2. 20	(設)
714	
	10 / 41
	
62 414 1 建築部 3 2 5 7 号 1 建築部士 山本 昌典	
株 創 建 社	

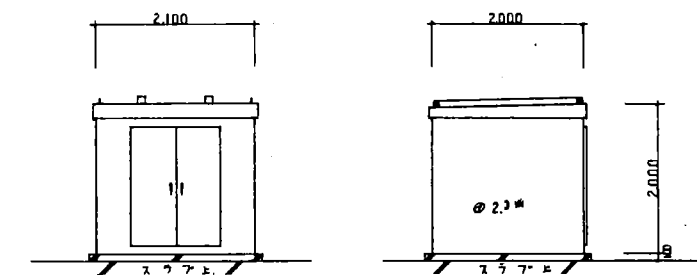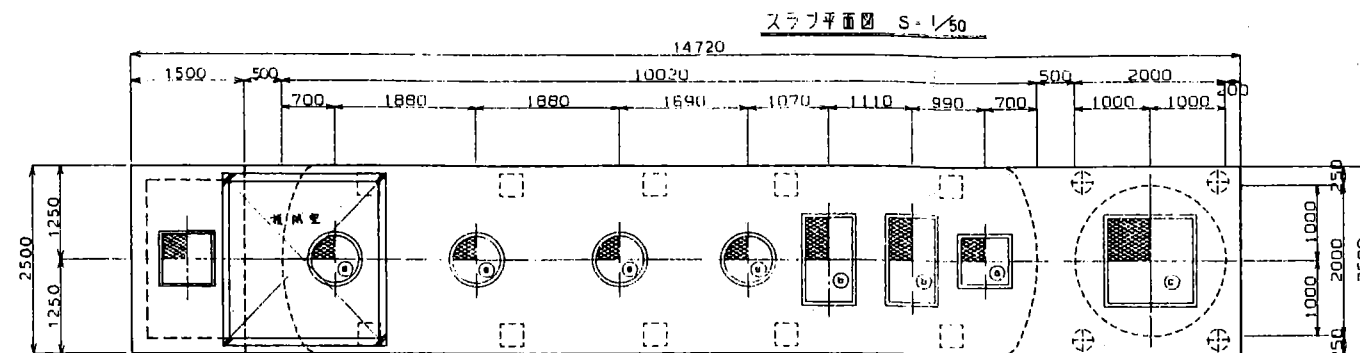





断面図 S-1/50

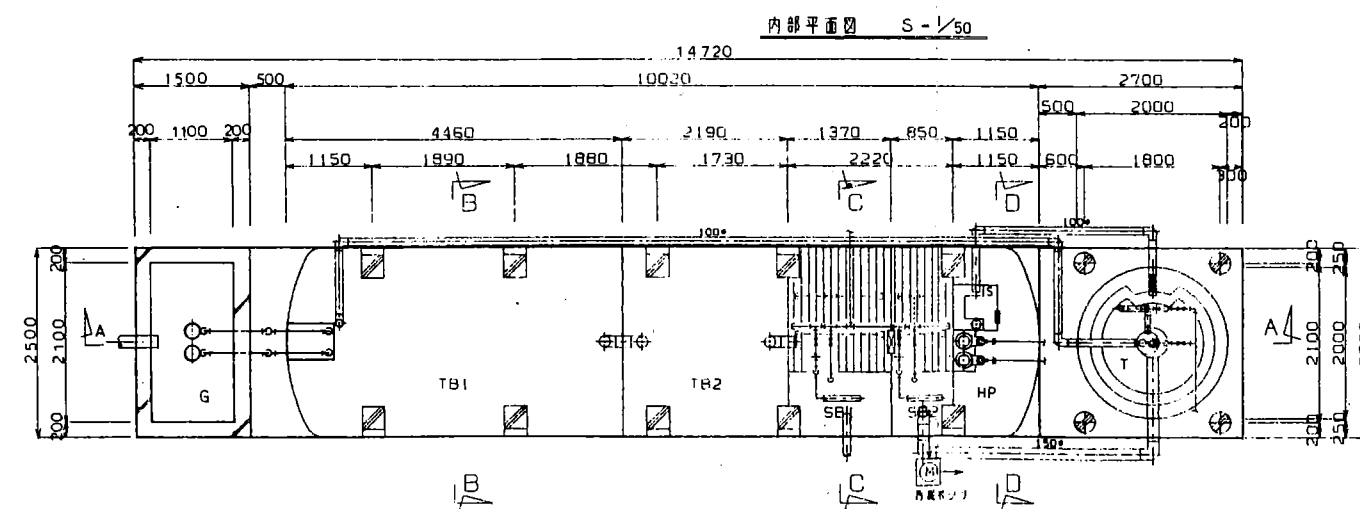


(型式名称 PT601-2200型)(認定番号 85-26T-0004-29)

記号	寸法	数量	仕様	備考
a	700 x 700	1	12	マンホール
b	700 x 1,200	2	12	マンホール
c	1,200 x 1,200	1	12	マンホール
d	600φ	4	12	マンホール
合算処理装置	汚濁処理方式 (比置分離方式) 施設番号 1292号第2第2号 処理対象人員 220 人 計画汚水量 22.00 m ³ /d			
比置分離槽	TB1 容積 17.52 m ³	(第1槽)		
	TB2 容積 8.81 m ³	(第2槽)		
汚濁処理槽	SB1 容積 5.64 m ³	(第1槽)		
	SB2 容積 3.44 m ³	(第2槽)		
比置槽	T 容積 4.10 m ³			
	水置槽 3.14 m ³			
	貯留槽 5.18 m ³			
汚泥槽	S 容積 0.43 m ³			
放流ポンプ槽	H.P 容積 3.20 m ³			
曝気ブロー	32A x 0.65 m ³ /min x 0.75 KW	2台		
放流ポンプ	65A x 0.4 m ³ /min x 1.5 KW	2台		
汚泥ポンプ	25A x 0.11 m ³ /min x 1 PS	1台		
R.C.製雨水ポンプ槽				
容積	1.57 m ³			
雨水ポンプ	50A x 0.14 m ³ /min x 0.4 KW x 2台			


横延町役場庁舎新築工事	
浄化槽設備	1/50
平面図	1/50
2. 2. 20 (設)	11/41
714	11/41
株式会社 山本建設	

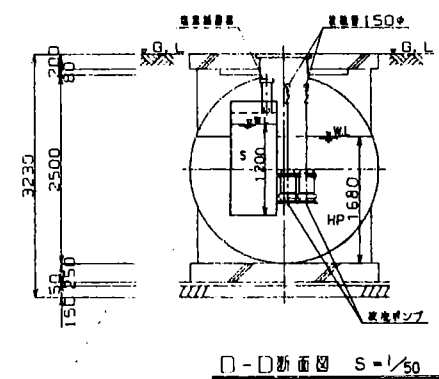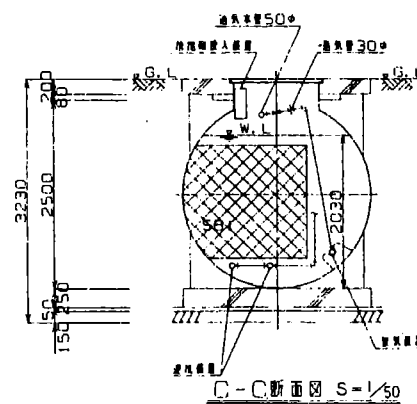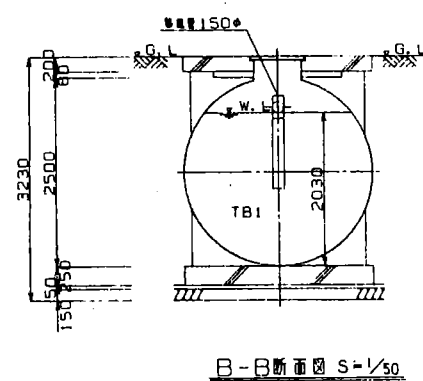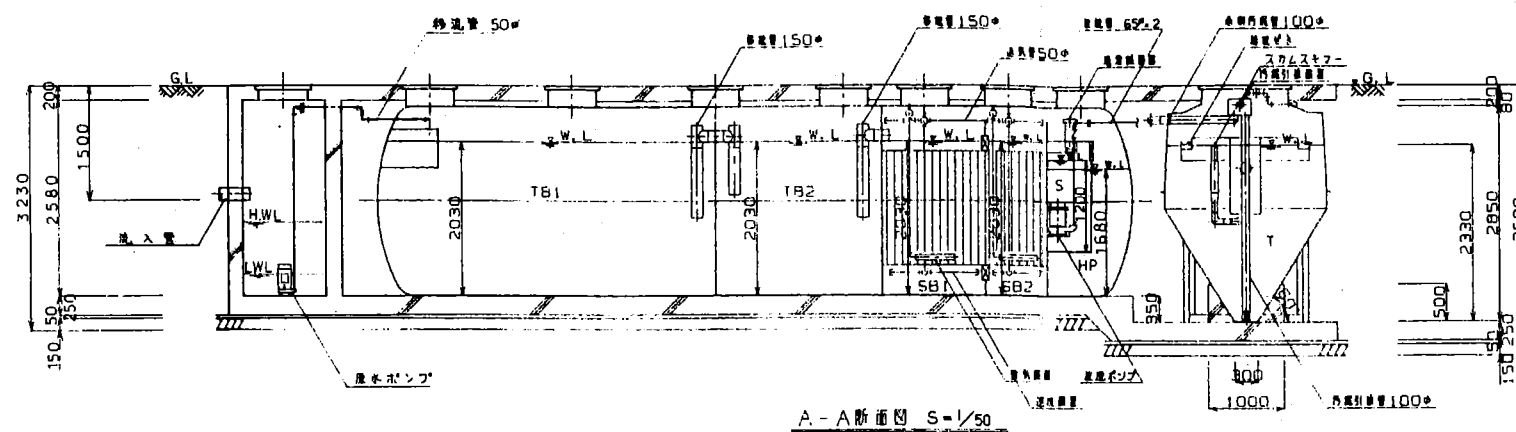

(株) 創建社	

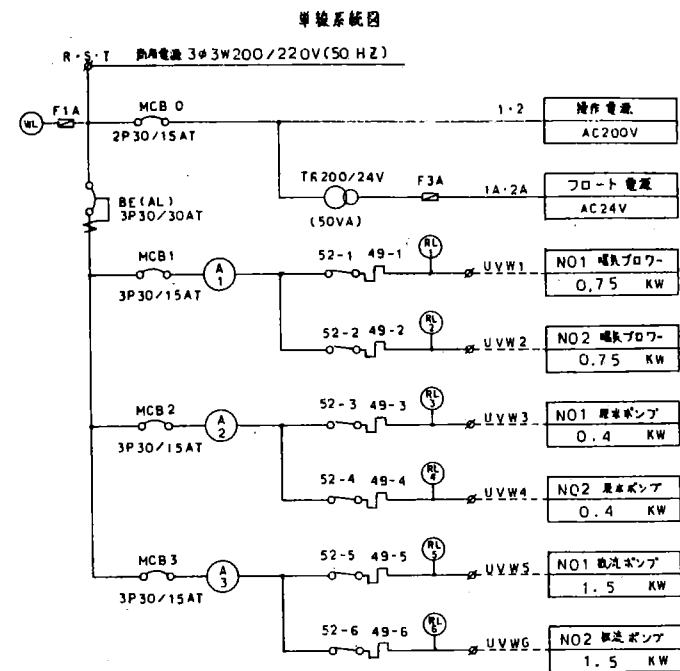




設備図 1/10

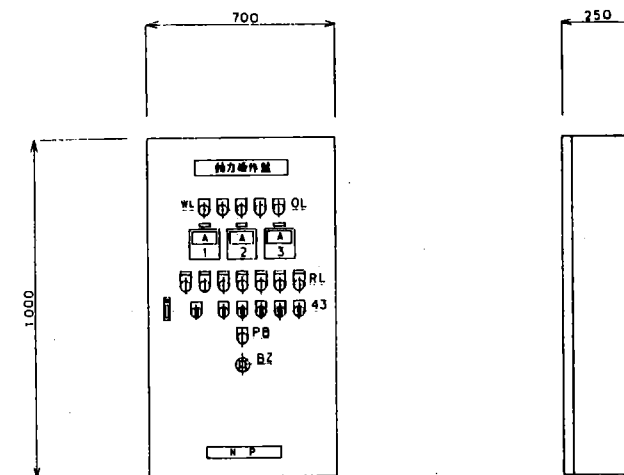

※型寸は参考値とする。

操作回路図


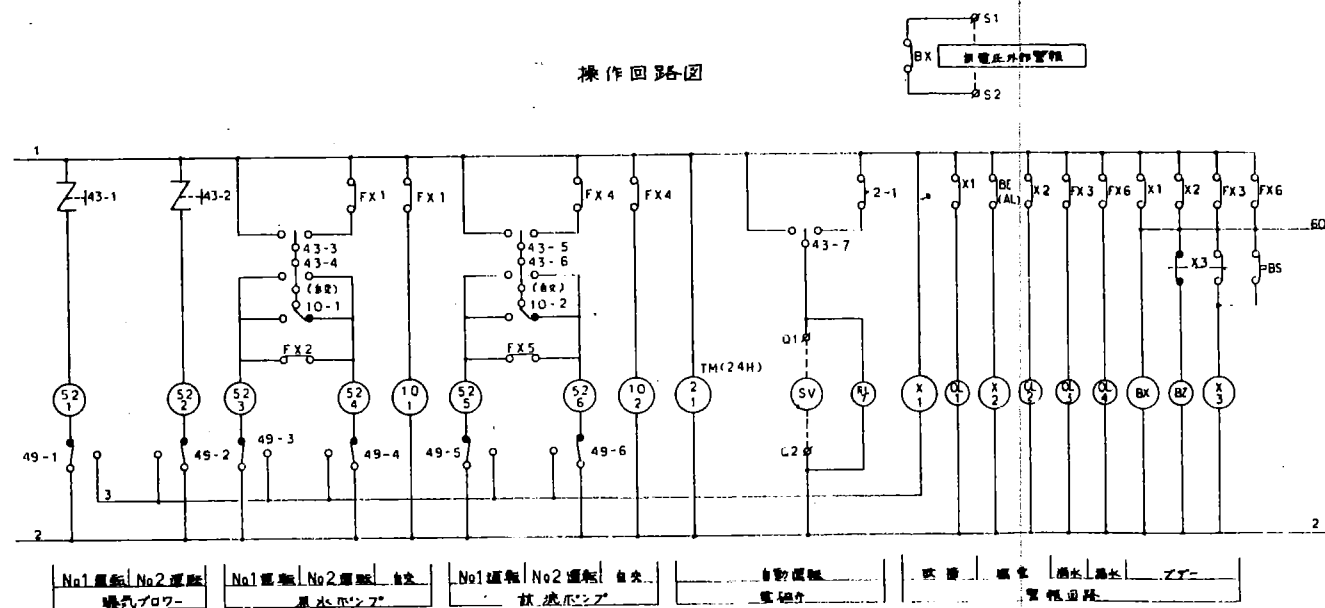


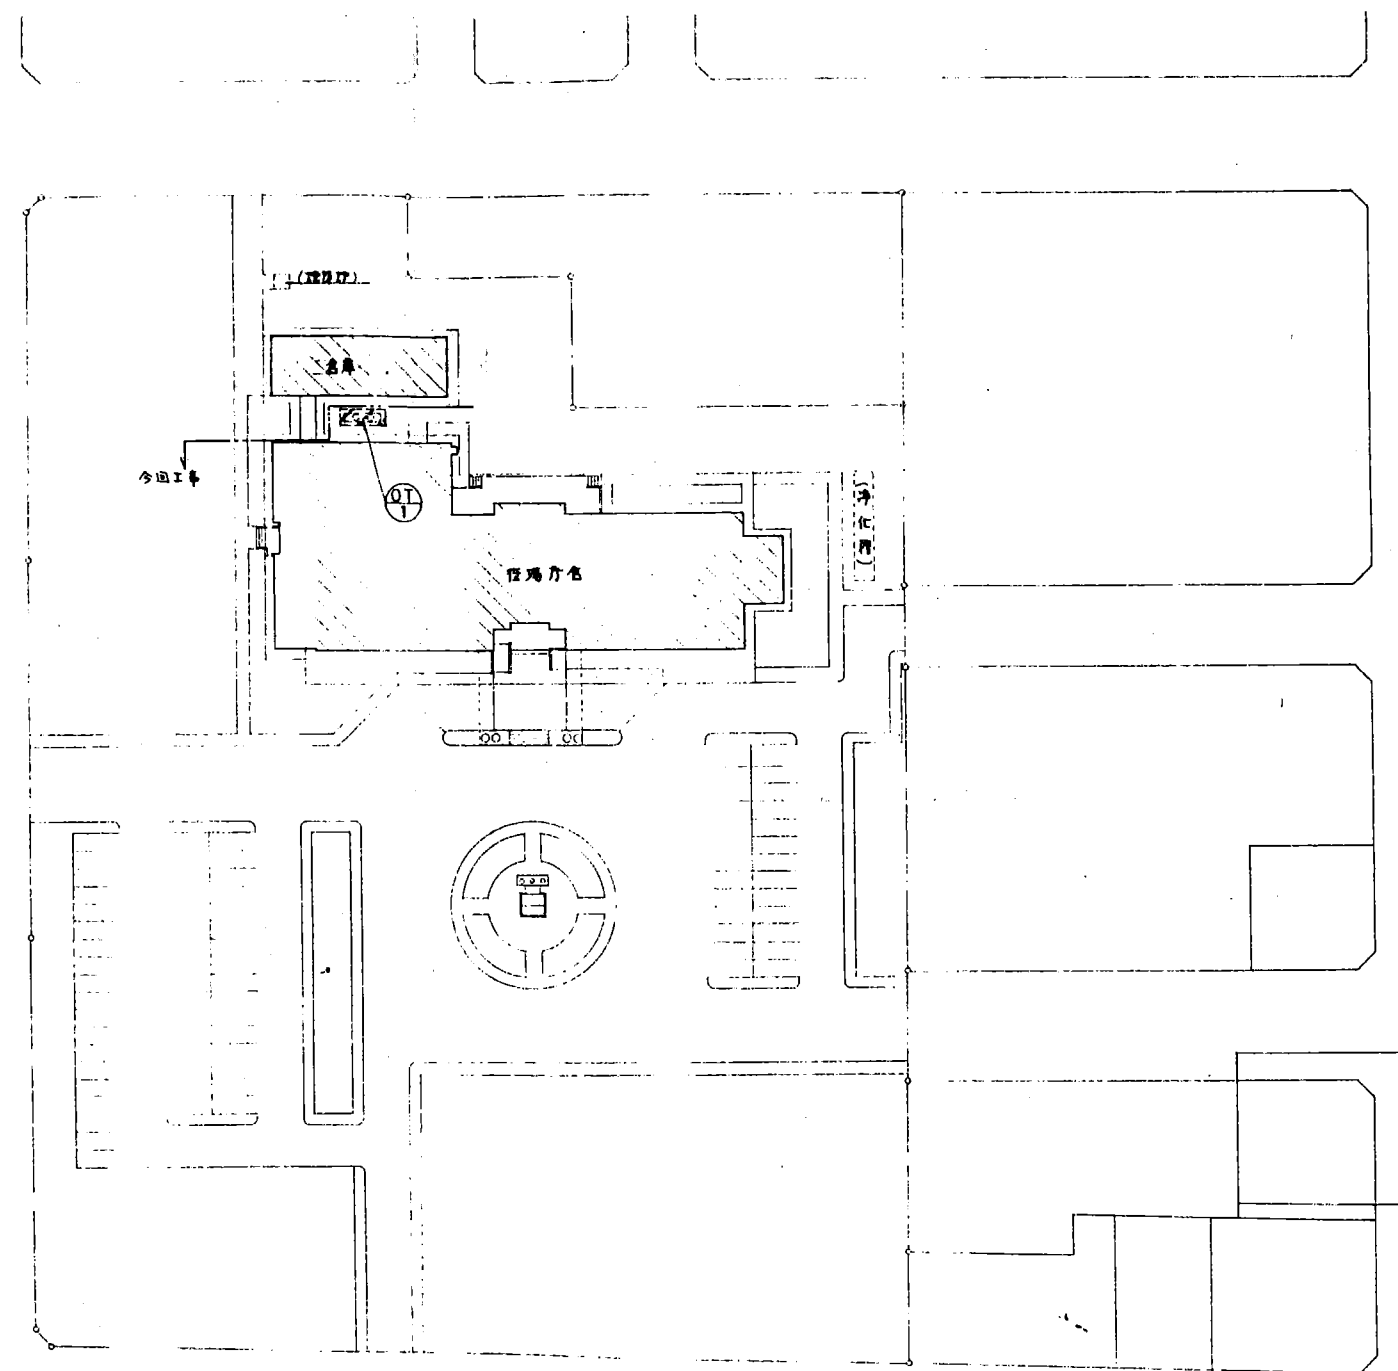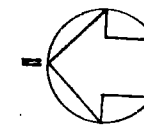

配置図 S=1/500

横延町役場庁舎新築工事			
竣工図	1/500		
配置図	1/500		
2.	2.	20	(設)
714	15	41	
御創建社			

[illegible]

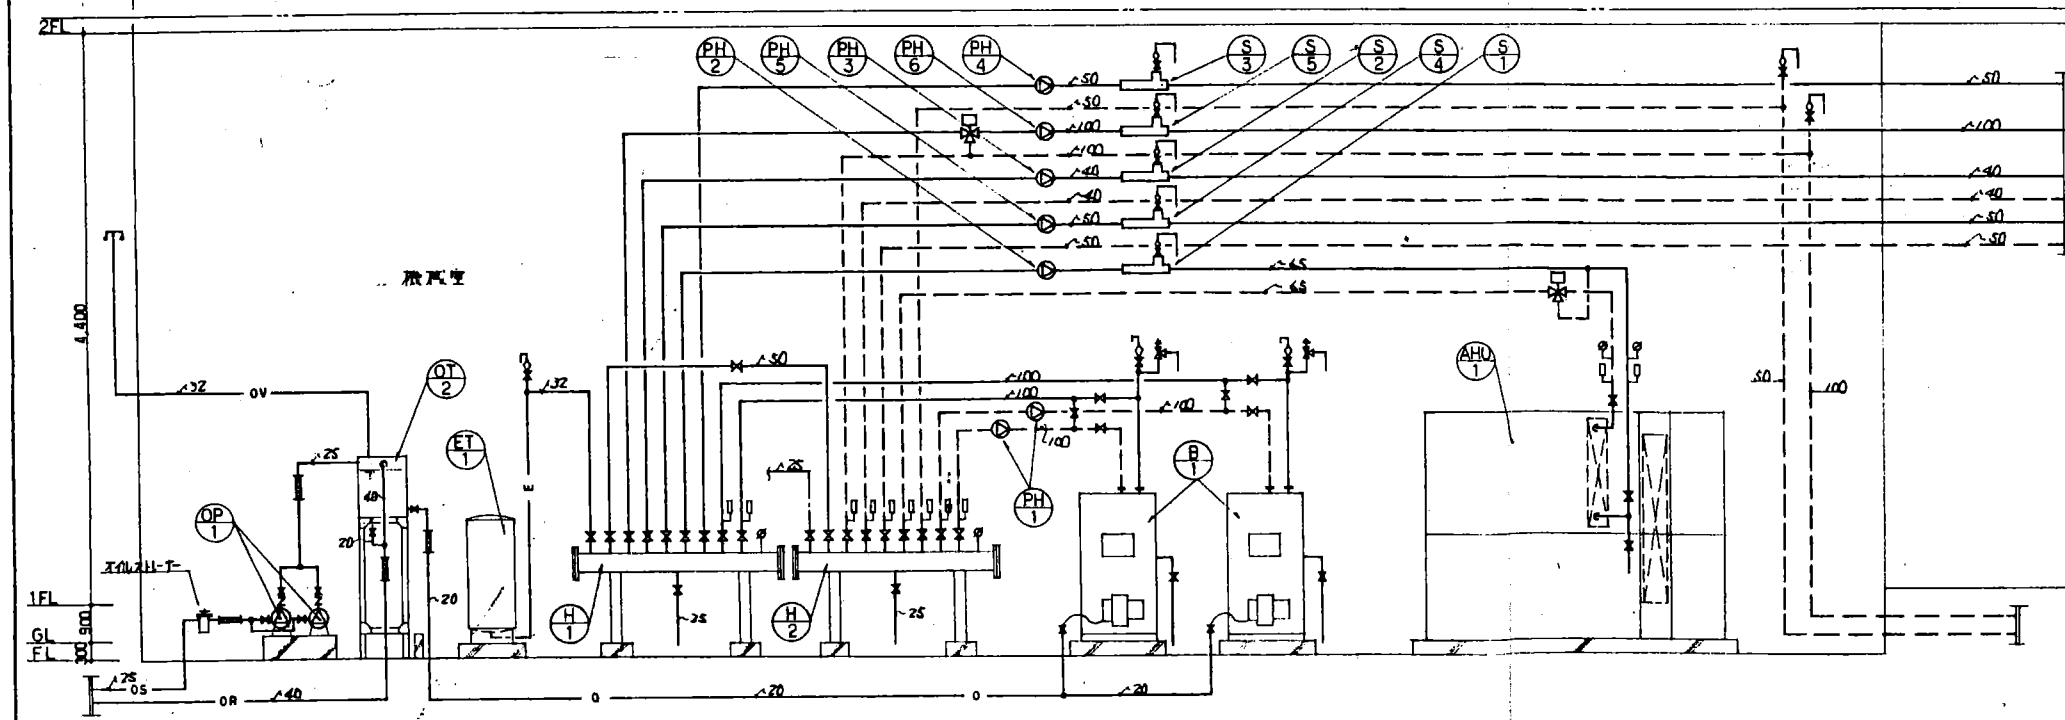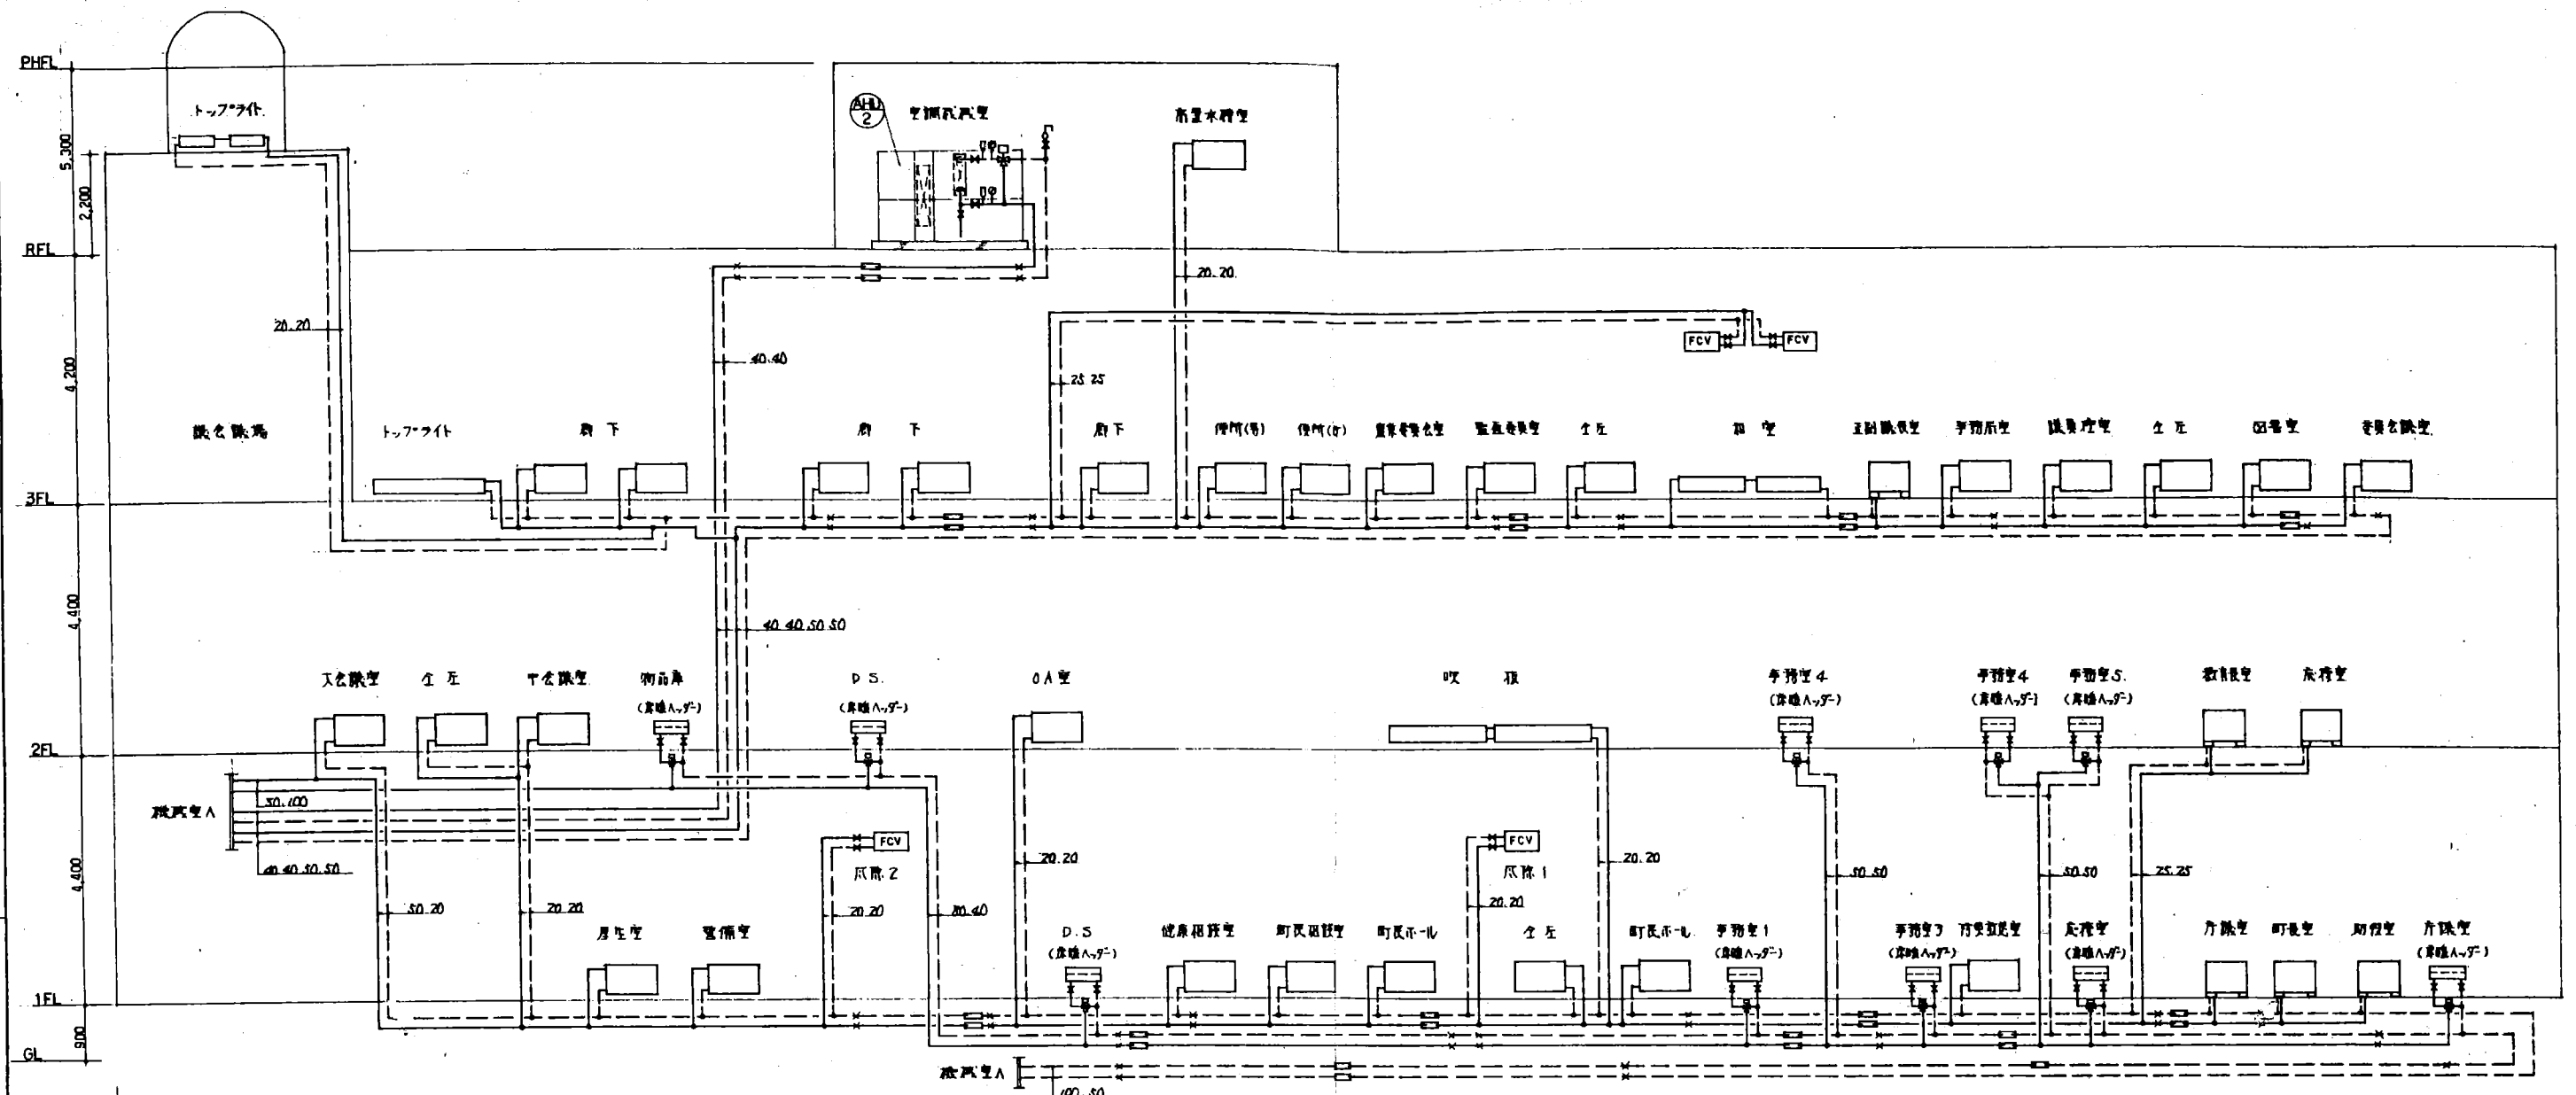

竣工図	
竣工図	1/41
2. 2. 20 (設)	
714	17/41
株式会社 創建社	

厚生室
P.H.
VL 45/42-2-1.600
2.570
15.15

管理室
P.H.
VL 55/54-1.100
1.440
15.15

印刷-2
FCV
DSR-D-11W
2.510
20.20 (5.4/min)
吸気口天 (700-付)

印刷-2
吹出し
BLD-1.500
300 CMM
BOX
1.700x300x300 (内装)

- 設計事項
- 暖房設備の調査条件

4. 凡例

- P.H. FCV
- 多量空気
- 暖房用 400mm
- スリット 400mm

印刷-1
吹出し
BLD-1.800
960 CMM
BOX
2.000x300x300 (内装)

全五
吹出し
BLDR-1.000
480 CMM
BOX
1.200x300x300 (内装)

印刷-1
FCV
DSR-D-11W
5.670
20.20 (10.4/min)
700-付

印刷-1
吹出し
BLD-1.000
(内装)
BOX
1.200x300x300 (内装)


印刷室
FCV
DE-21W
9.10
20.20 (5.4/min)
3分中風速
7.0/9.0/10.0-7-天

町民用
FCV
DE-21W
2.220
20.20 (5.4/min)
3分中風速
7.0/9.0/10.0-7-天

印刷室
FCV
DE-21W
3.740
20.20 (10.4/min)
3分中風速
7.0/9.0/10.0-7-天

建設現場用新築工事	
暖房設備	
1. 暖房面積	100
2. 2. 20 (改)	
714	18
	41

昭和 33.5.14
建設省 建築士 山本 昌利

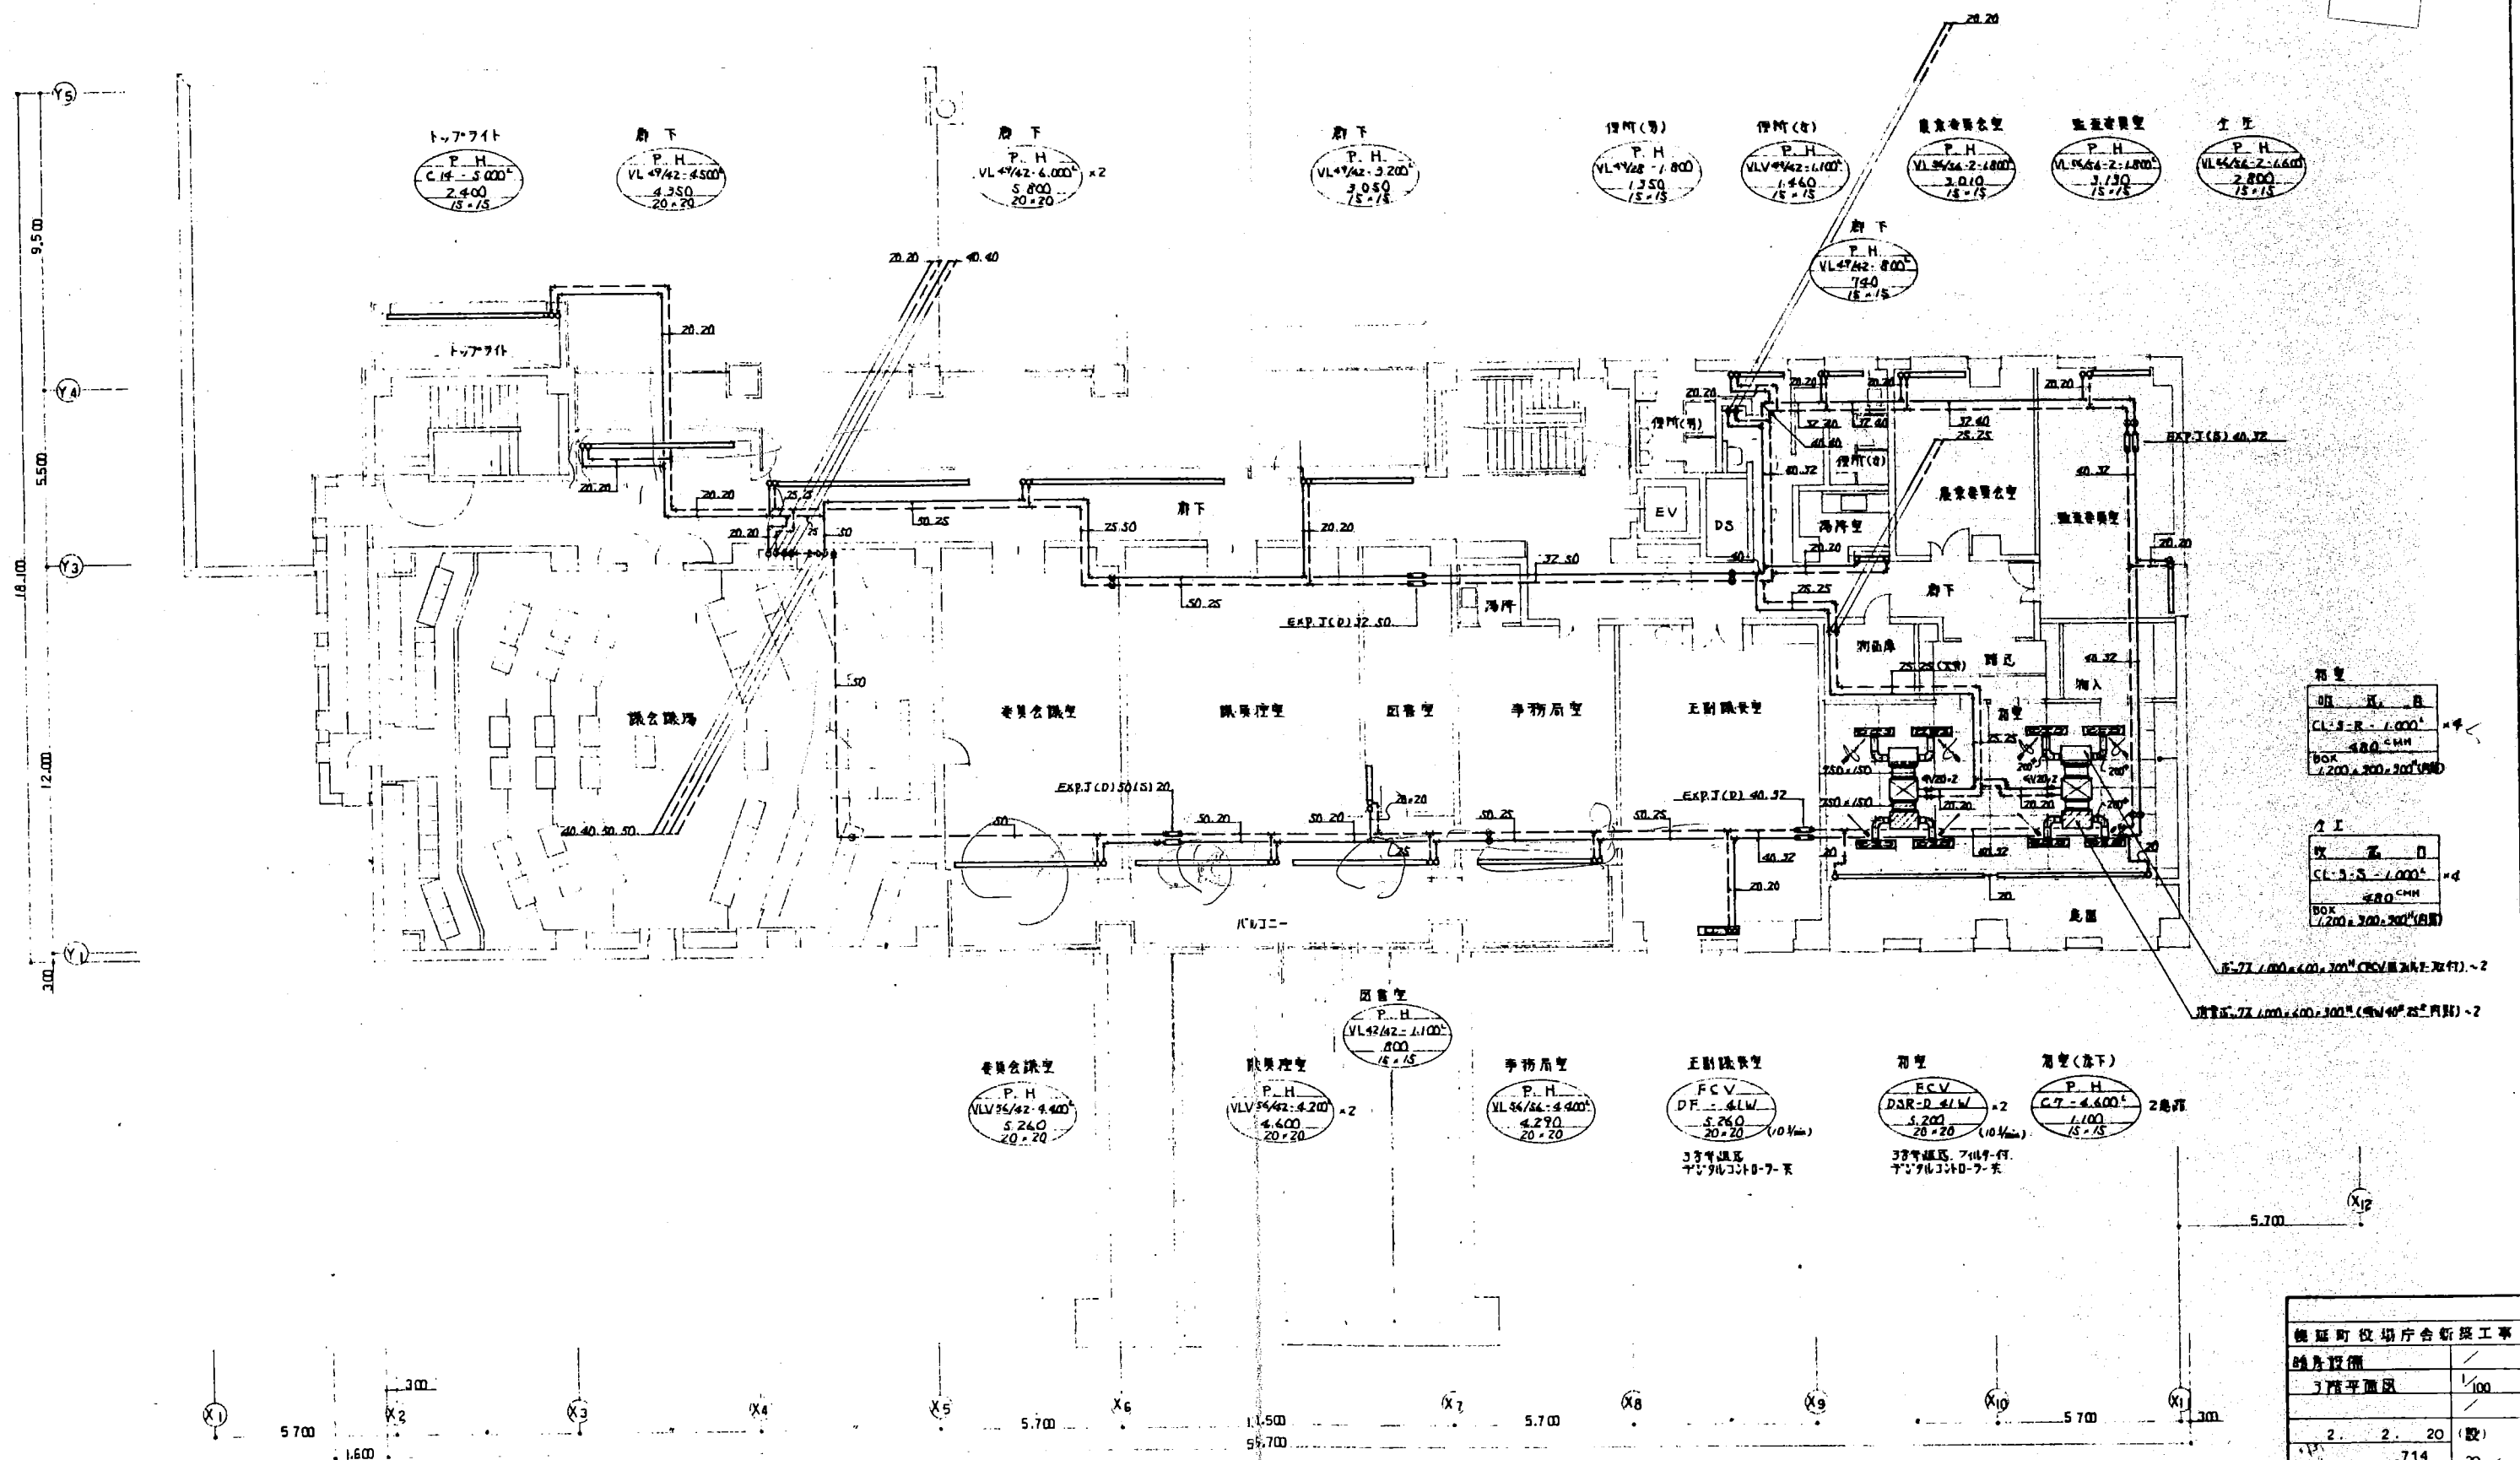


初室	
05 式 B	
CL-S-R-1.000 ⁴	≠φ
BOX 480 ⁴ MM	
1/200, 300, 300 ⁴ MM	

エレ	
05 式 B	
CL-S-S-1.000 ⁴	≠φ
BOX 480 ⁴ MM	
1/200, 300, 300 ⁴ MM	

注: 7.7 (1.000, 4.000, 3.000) CDSV (風圧計) ~ 2

3階平面図	1/100
2. 2. 20 (設)	
714	20/41

Y9
12,000
Y1
5,500
Y4
Y3
12,000
Y1

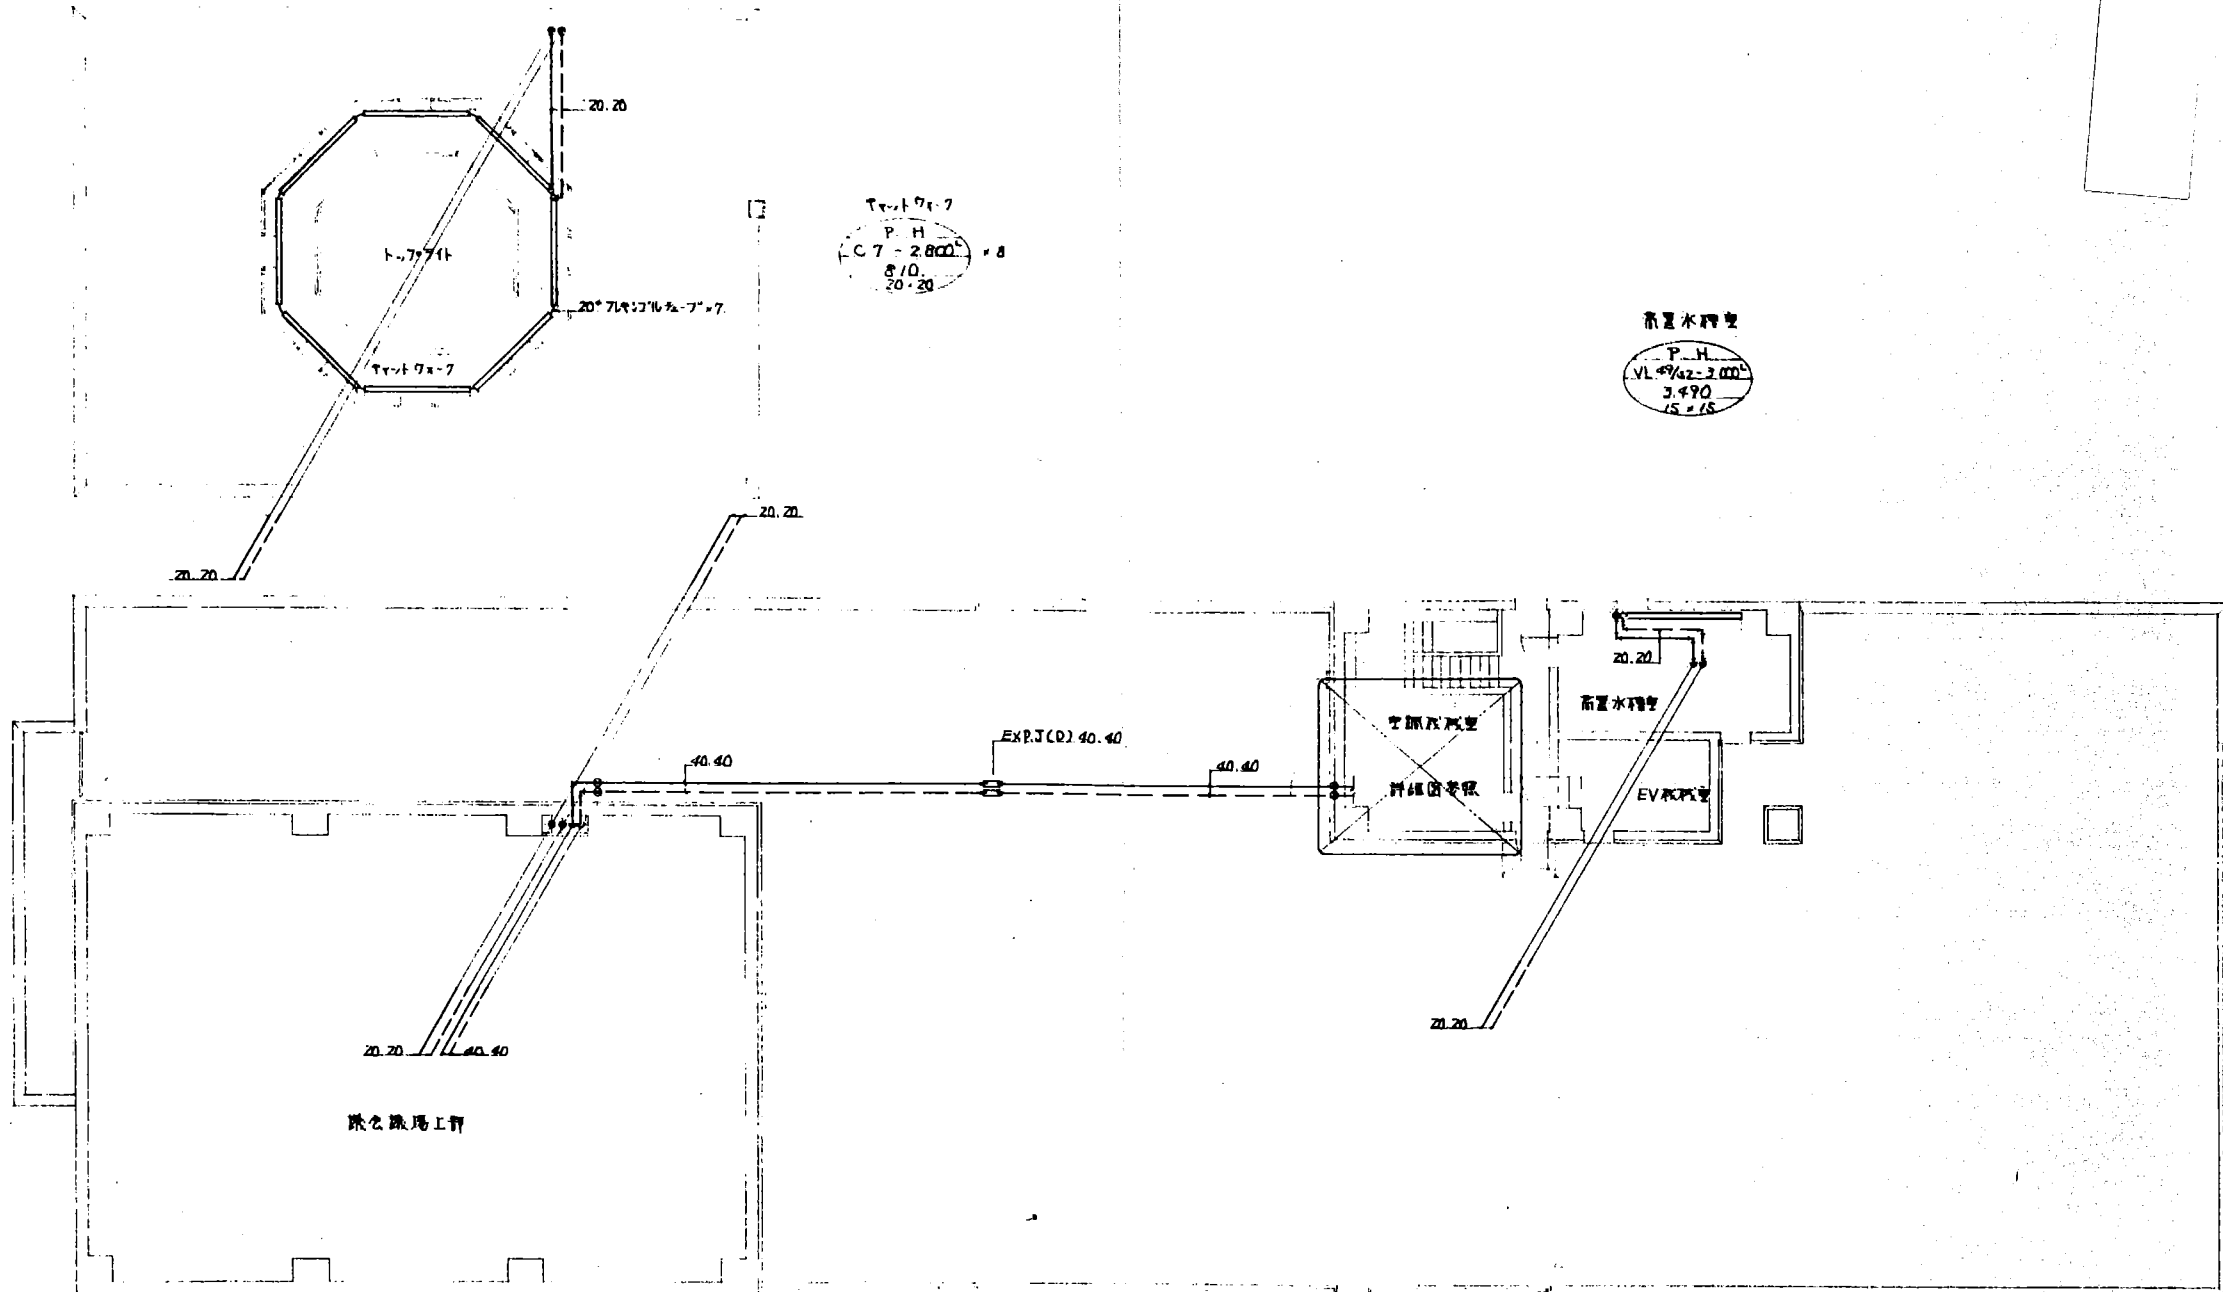


P.H.
C 7 - 2.800
8/10
20.20

P.H.
V.L. 42/42 - 2.800
3.490
15.15


X2 5,700 X3 X4 X5 5,700 X6 10,500 X7 5,700 X8 X9 X10 5,700 X11

建築設備	1/100
塔屋平面図	21/41
2. 2. 20 (設)	21/41
714	21/41

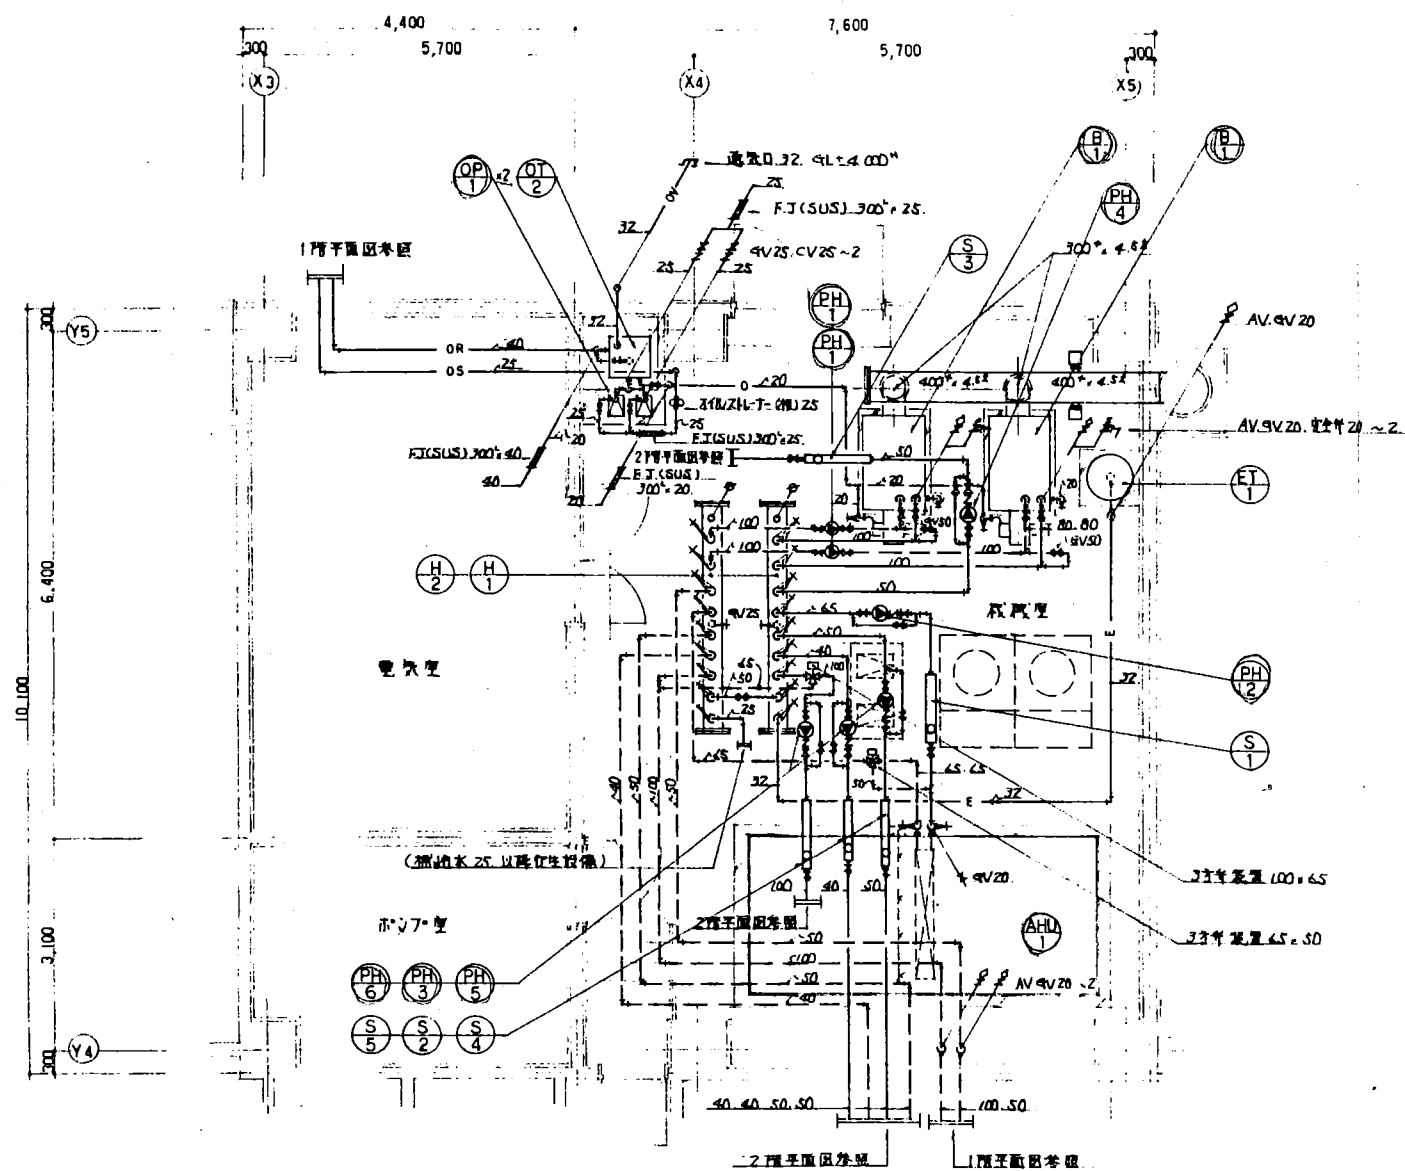


1階機械室詳細図 S=1/50

* 配管はAVV口 鉛直管はL13.

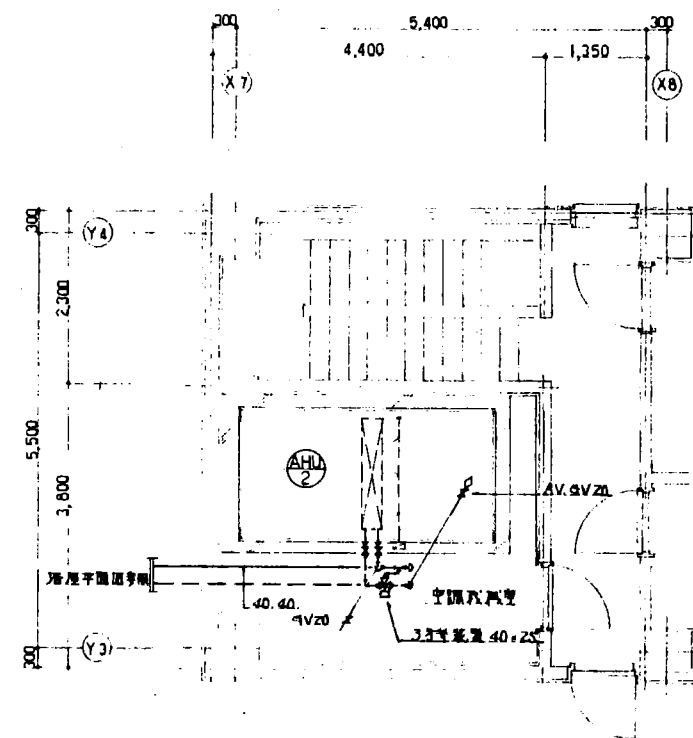

2階機械室詳細図 S=1/50


機房設備			
1階機械室詳細図	1/50		
2階機械室詳細図	1/50		
2. 2. 20	設		
	714	22	41

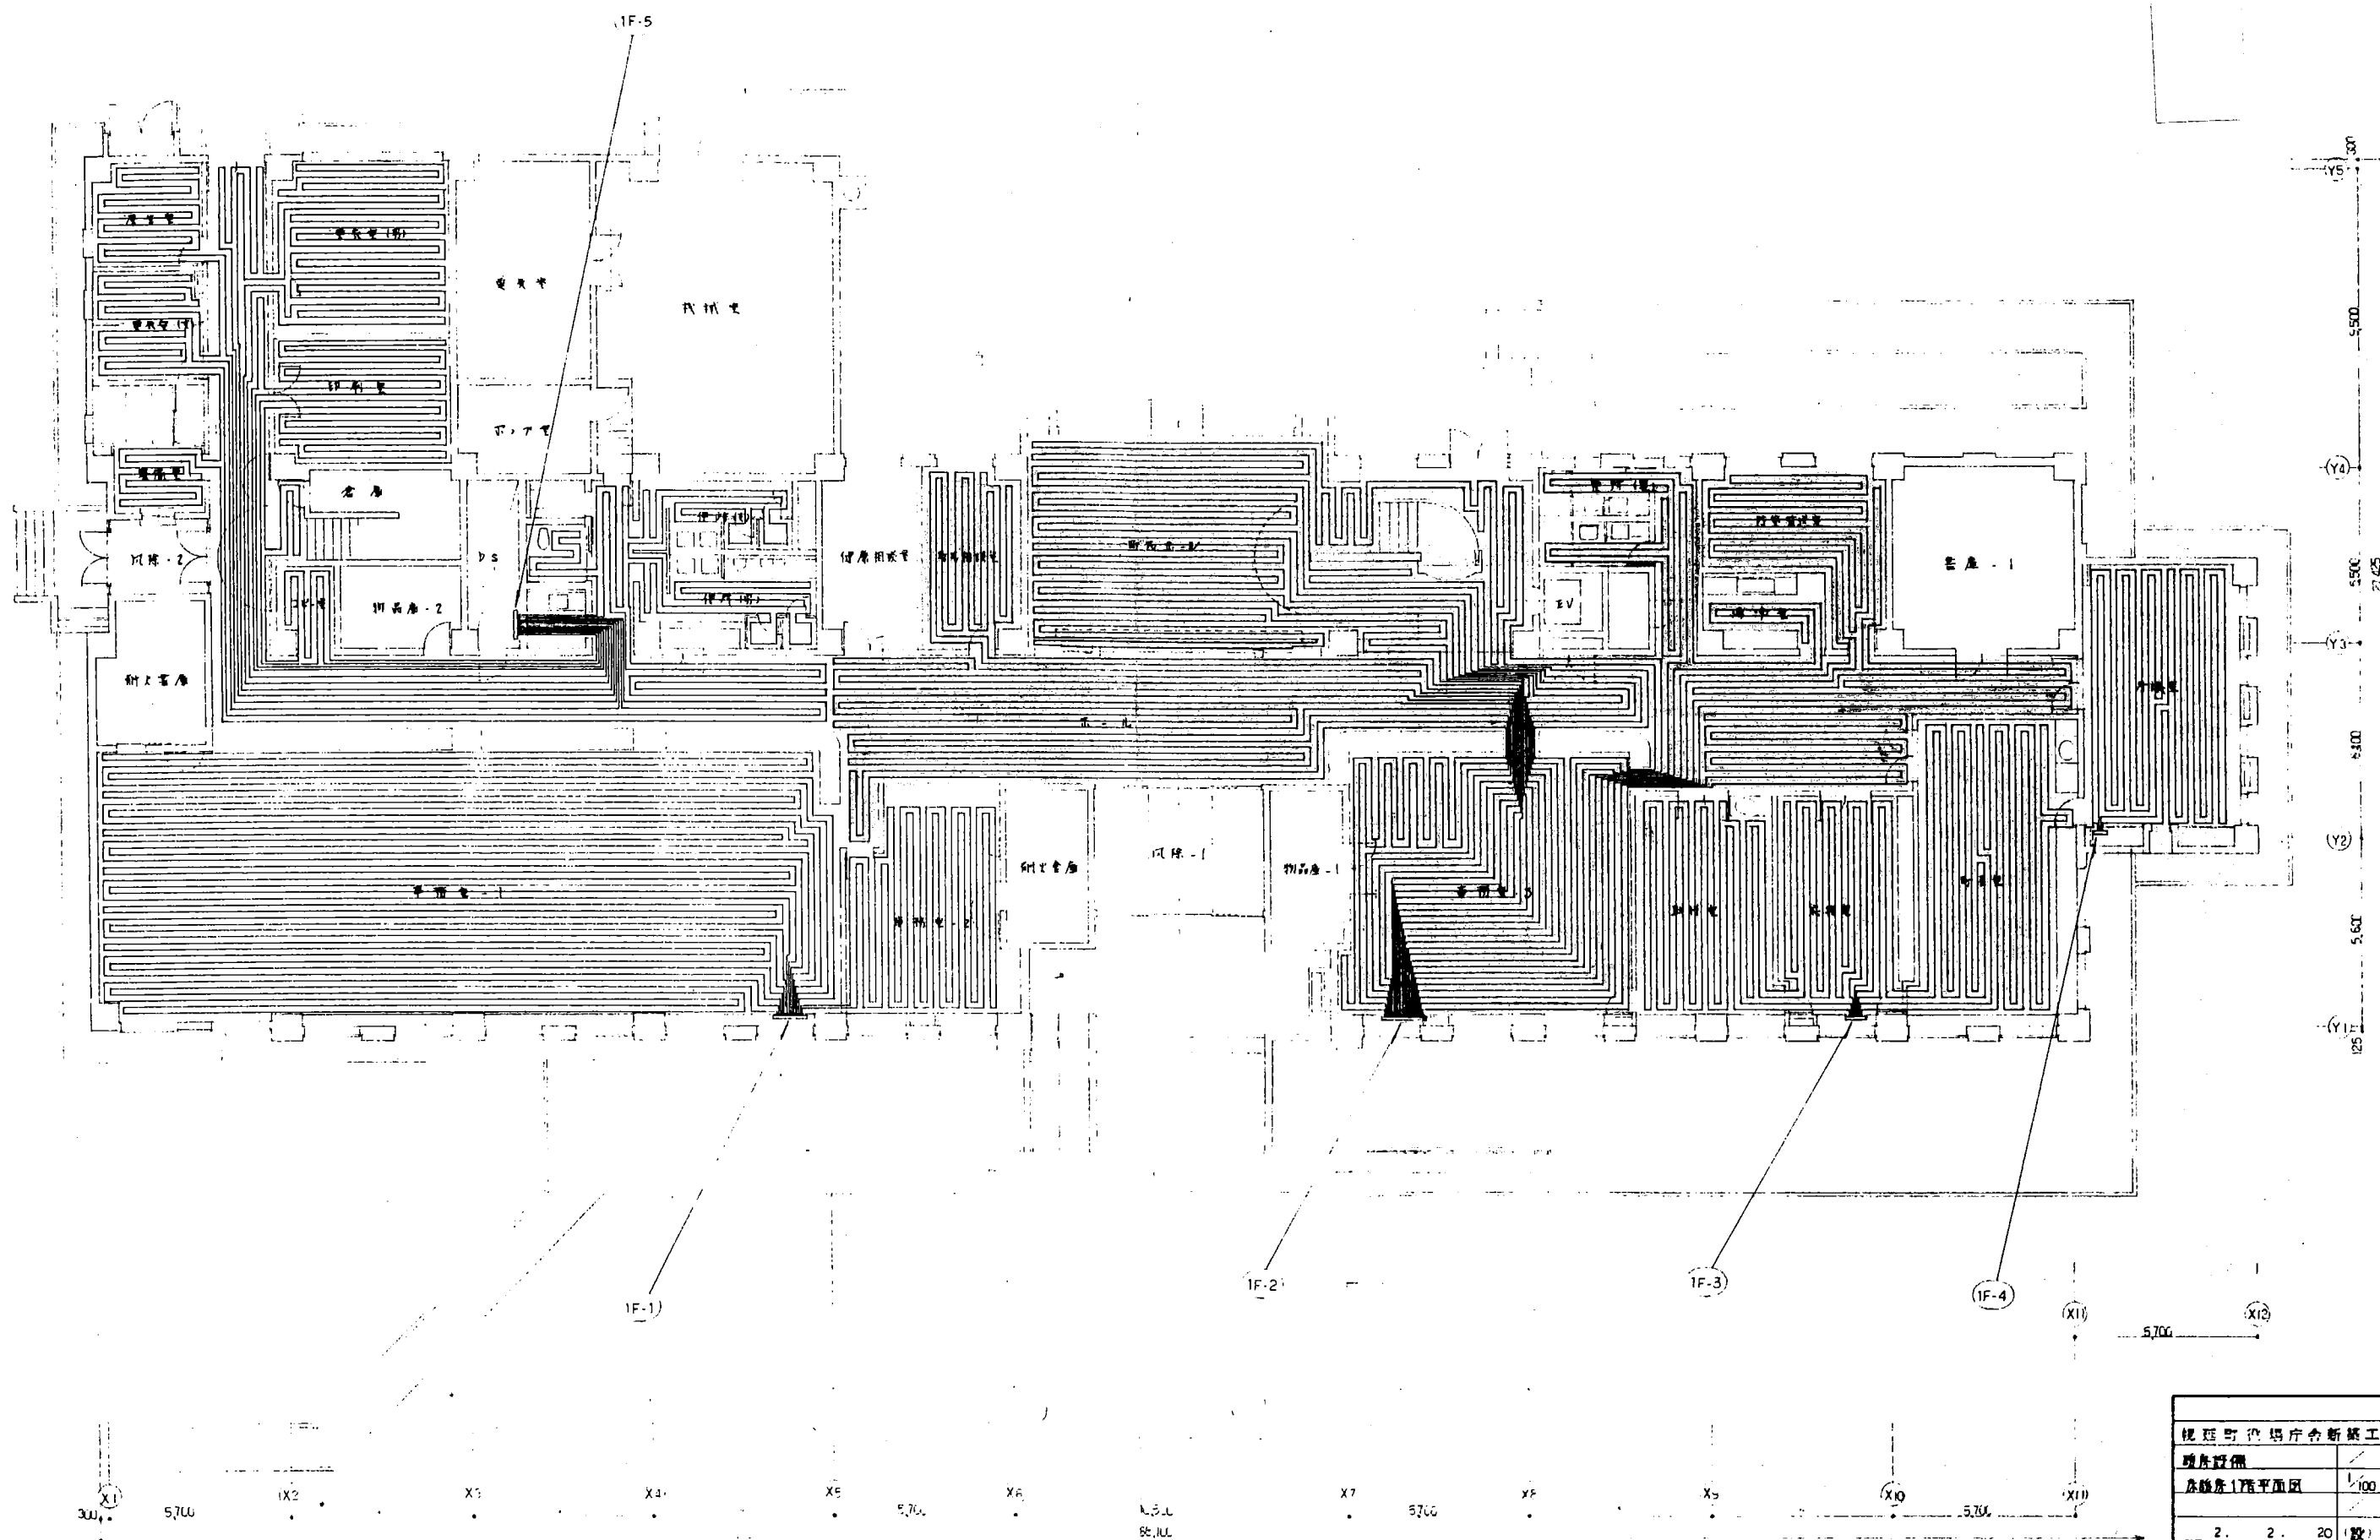


2.	2.	20	(设)
714			23
			41

ハッチーリスト


番 号	寸 法	間 距 数	主 管 径	備 考
1 F - 1	(100 × 50) × 3.2 × 780 × 2	8	32 ^A	
- 2	× × × 1,280 × ×	14	50 ^A	
- 3	× × × 460 × ×	4	32 ^A	
- 4	× × × 300 × ×	2	25 ^A	
- 5	× × × 700 × ×	7	32 ^A	
2 F - 1	× × × 1,100 × ×	12	50 ^A	
- 2	× × × 860 × ×	9	40 ^A	
- 3	× × × 540 × ×	5	32 ^A	
- 4	× × × 460 × ×	4	32 ^A	
- 5	× × × 540 × ×	5	32 ^A	17網式-72 (17番) 1,200 × 850 × 250 ^A
計		70		

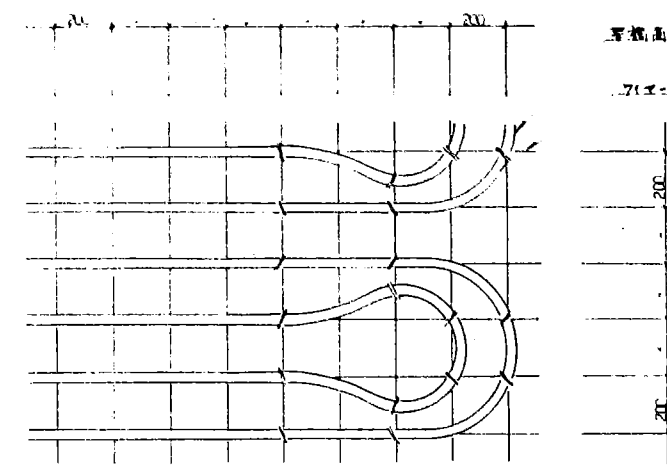

パイプ敷設平面等価図 Noscale

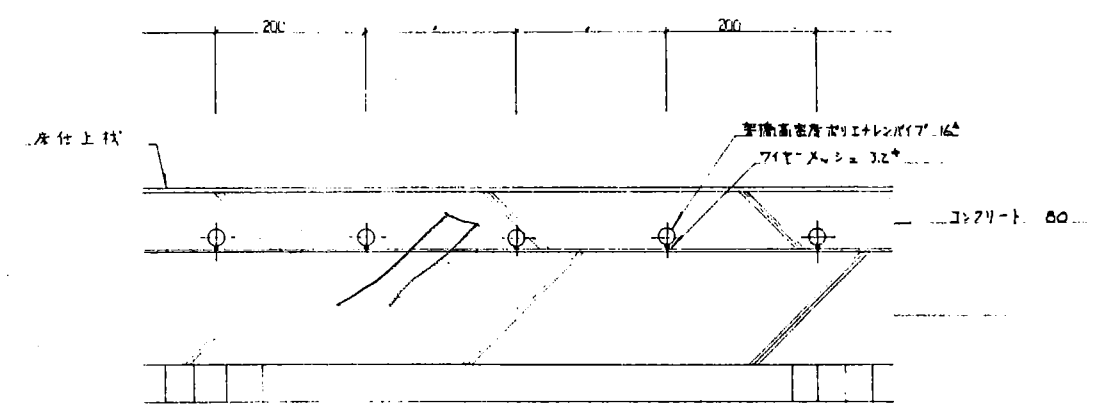

パイプ敷設断面詳細図 5.1/4

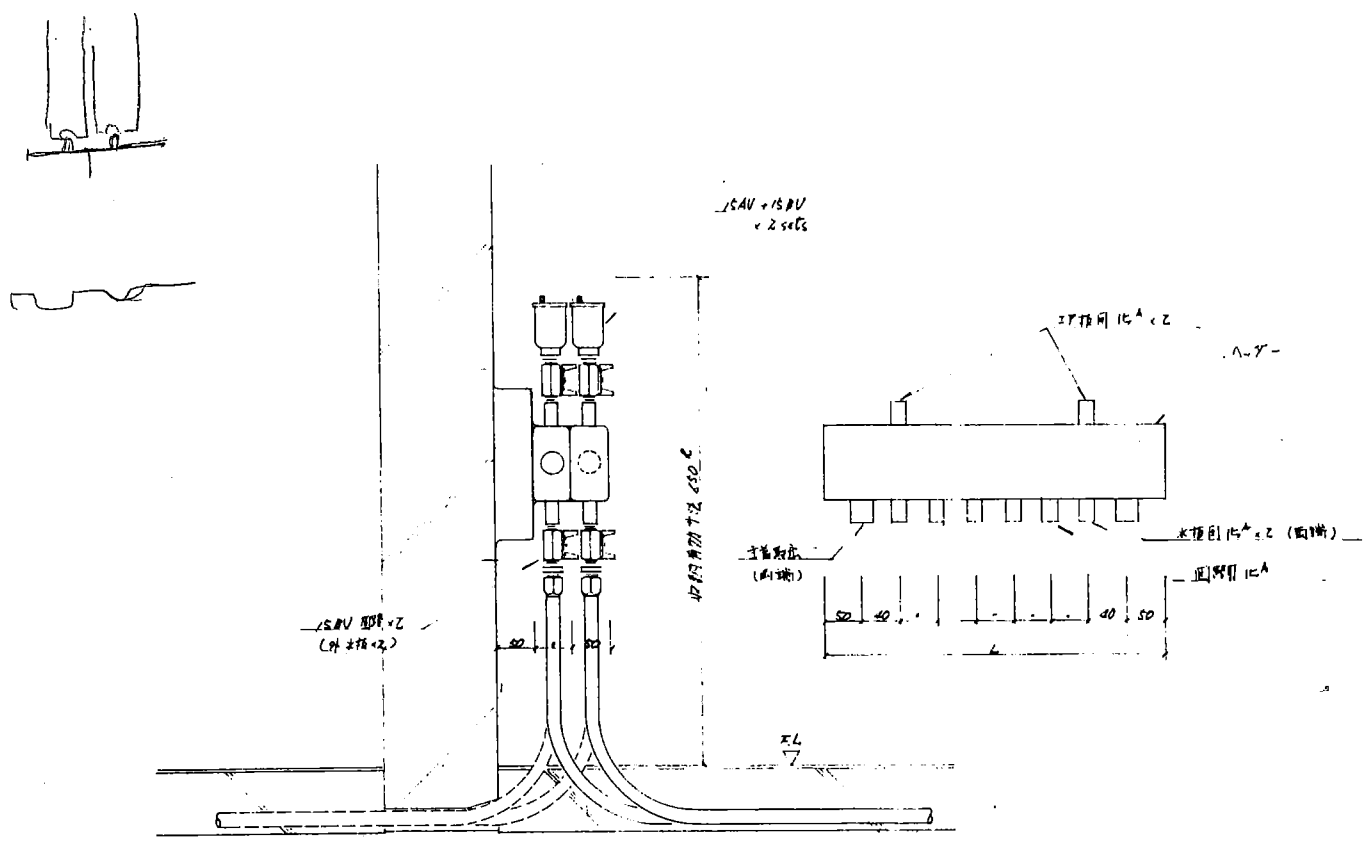

ハッチー廻り配管詳細図 5.1/5

片陳聖

收	正	日
C1-3-3-1.000		
240 CMH		
BOX		

04	R	0
CL-4-R-1.50		
720 CHH		

$$500 = 300$$

1



30 ± 0.10

機 延町役場庁舎新築工事	
平調 坪原良係	/
1 預干重区	1/100
	/
2. 2. 20	(設)
714	27/41

π	Π
-150 × 150	
100 CMH	

250" (A14)	
5	
R	□
150 - 150	
80 CMH	

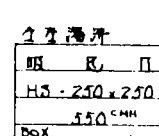

鶴庭町役場庁舎新築工事 基礎部分設備 2階平面図		100
2.	2.	20 (設)
714		28 41
08 414 建築士 山本 隆		08 414 建築士 山本 隆

便所 (男)

H3: 150 x 150
 150 CMH
 Box 300" x 250"

便所(女)

HS: 150 c 150.
150 CHH
Box 300" x 250"

夏東壽與金聖

VHS 150 x 150
170 CMH
400 x 250 (A)

監査委員

□	□	□
VHS - 200 - 200		
220 CMH		
BOX	450" x 250" (FIVE)	

除早外

00 10 00
 HS : 100, 100
 40 CMH
 Box 200, 250 H

湯 所 聖


HS - 250 x 250
550 CHH
Box 500" x 300"

I I


1 1.

80	8	0
H.S. - 200 = 200		
220 CMH		
BOX 450" x 250" (1800)		

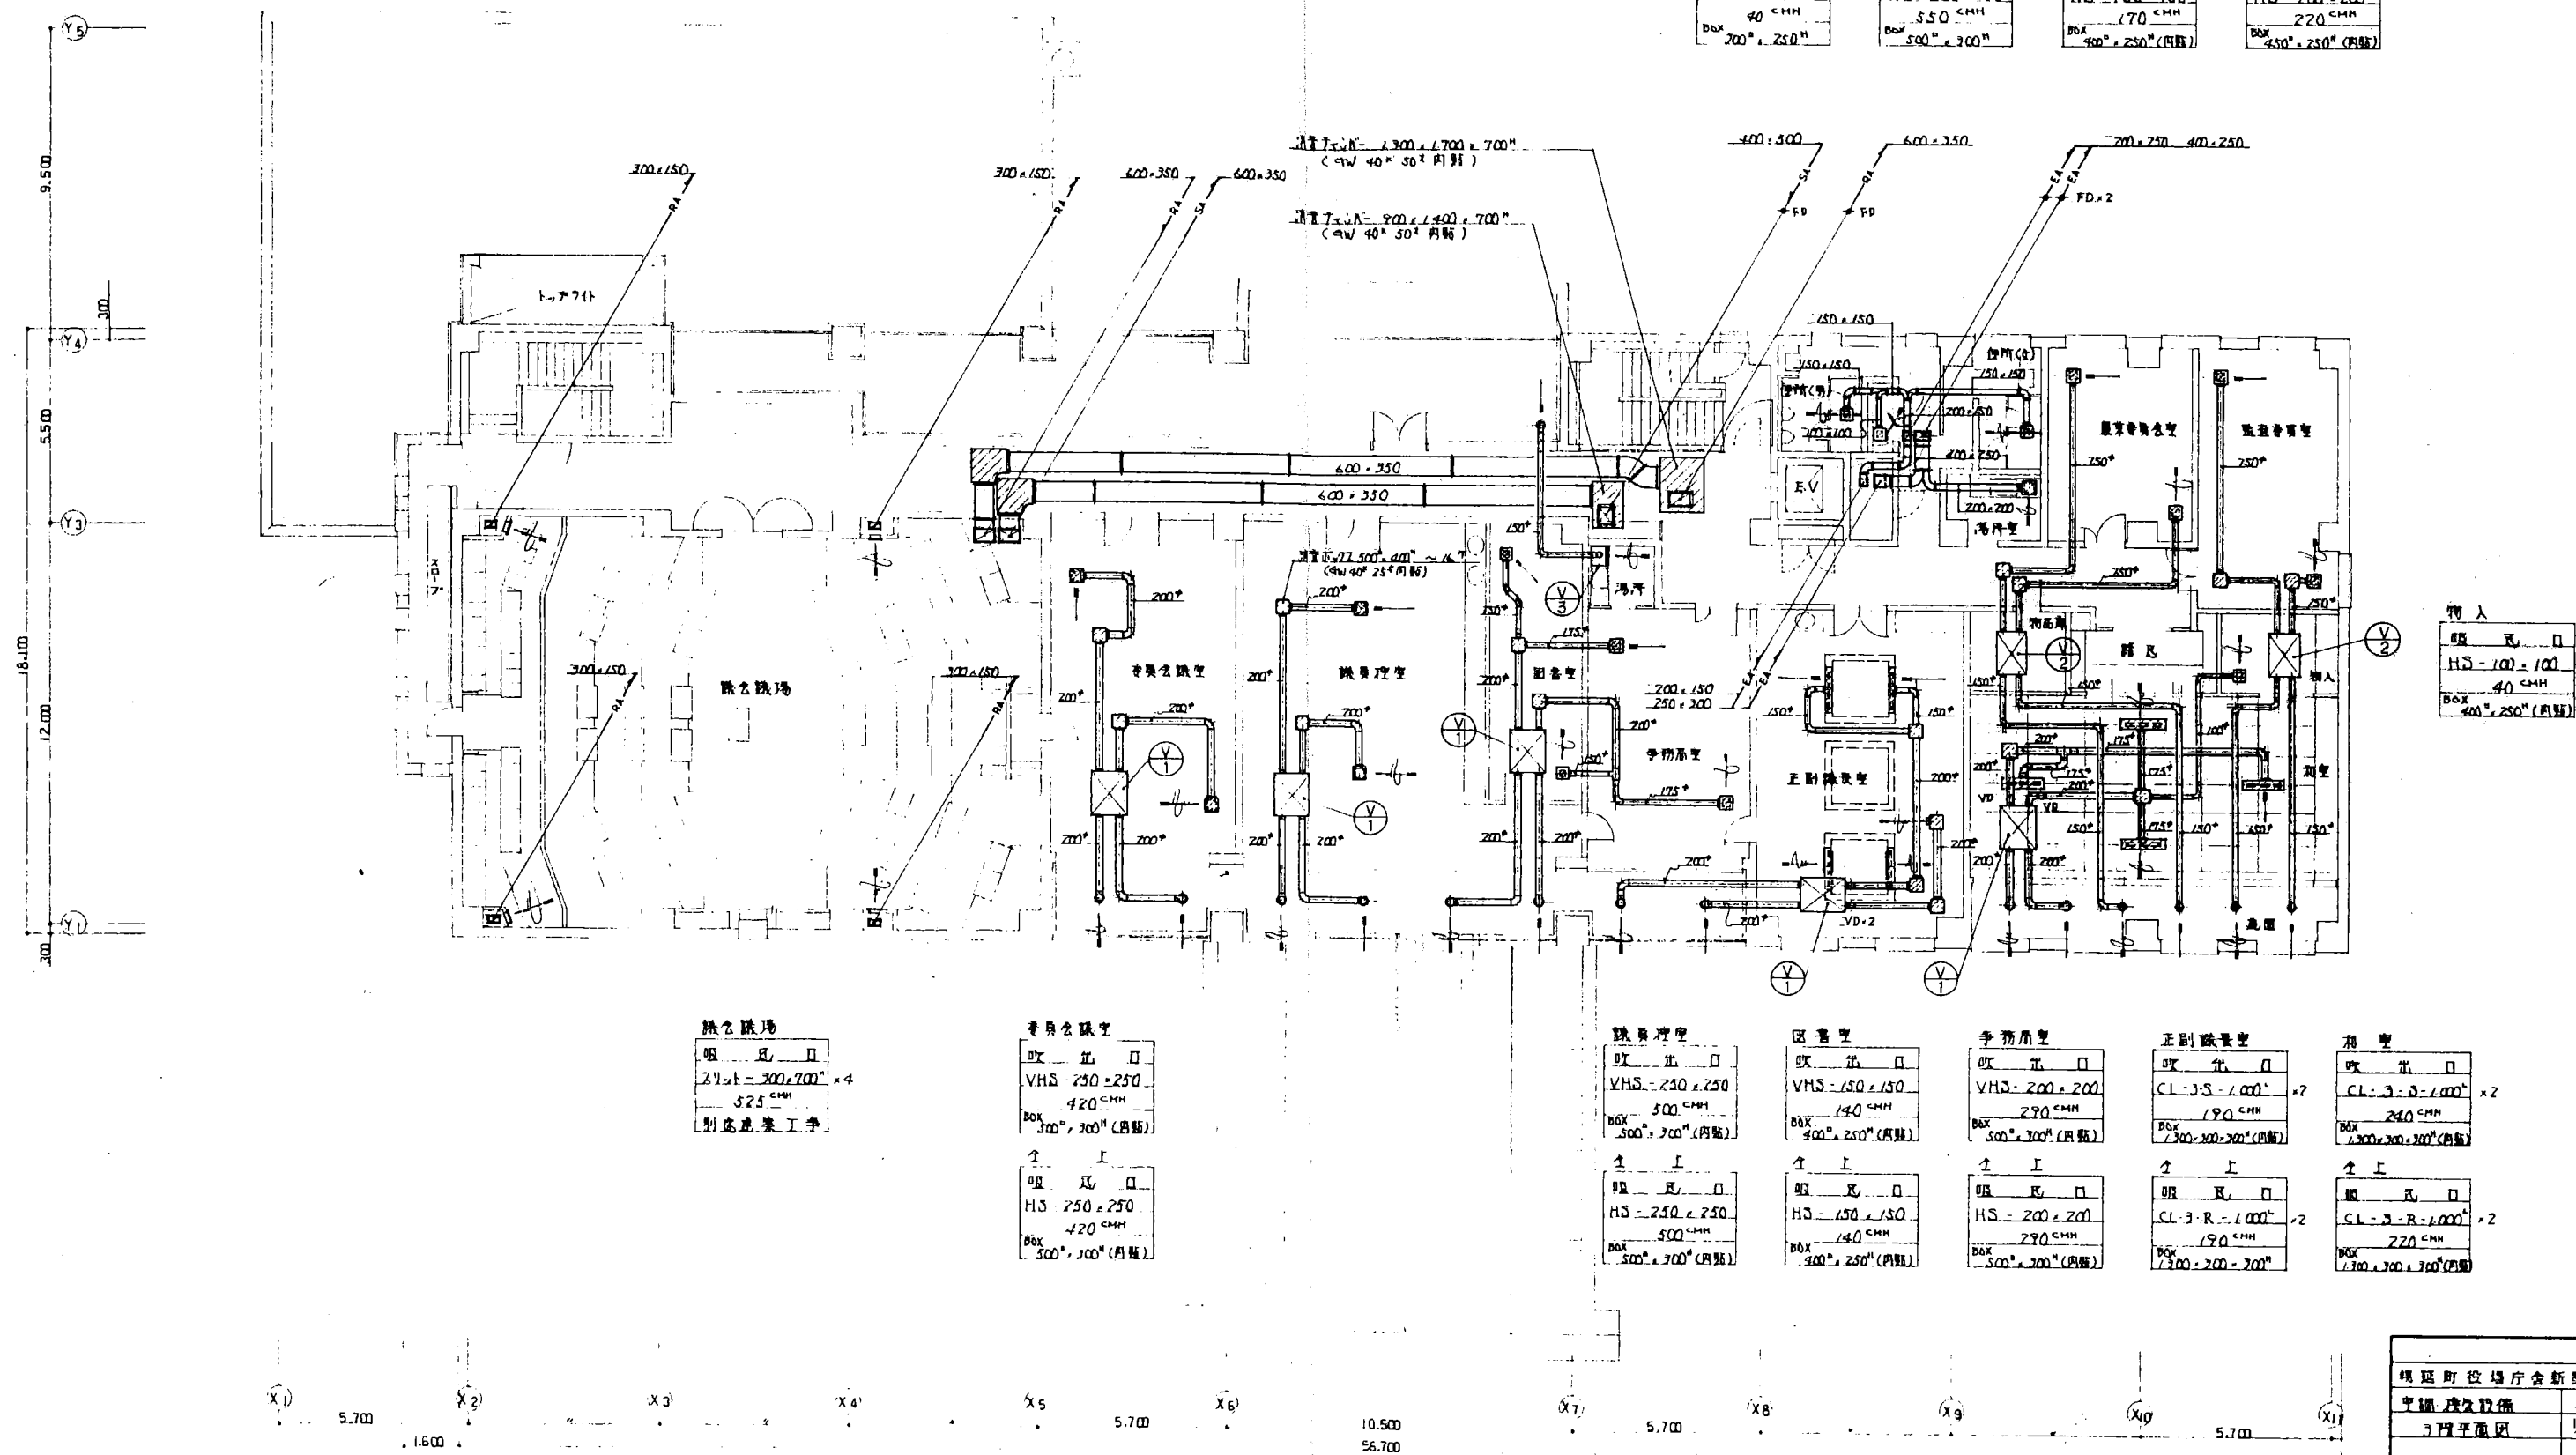

吸 凡 口
 $31.1 - 30.70 \text{ m} \times 4$
 525 cm
 別 處 建 築 工 事

委員會錄空

吹	正	口
VHS	750	250
	420	CHH
BOX	300 ⁰	300 ⁰ (用新)

跳員冲空
吹 出 口
YHS-250 x 250
500 CMH
BOX
500" x 300" (内装)

圖書室
吹 笛 口
VHS - 150 = 150
140 CMH
BOX
400° 250° (四聯)

事務用品
吸 油 口
VHS-200-200
290 CMH
Box
500" x 300" (田點)

正副隊長	
吹 允 口	
CL-3-S-1000	
190 CHH	
Box	
1300-300-3000 (1000)	

和 聖
吹 出 口
CL-3-B-1000
240 CMH
Box 300-300-300H (10)

物入
 品名 元 円
 HS-100 = 100
 40 CMH
 BOX
 300" - 250" (内野)


出 口	
3-3-1.000 ^h	x 2
240 CMH	
300-300M/1000V	

瓦	口
3-R-1000	* 2
220 CMH	
100, 100 (P)	



現延町役所

3 門平面

(株) 創建


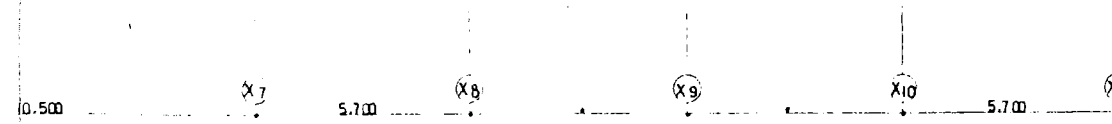


機區町役場庁舎新築工事	
平福 成久君	/
坪原 平面区	1/100
	/
2. 2. 20	(設)
.714	30/41
	
協創建社	

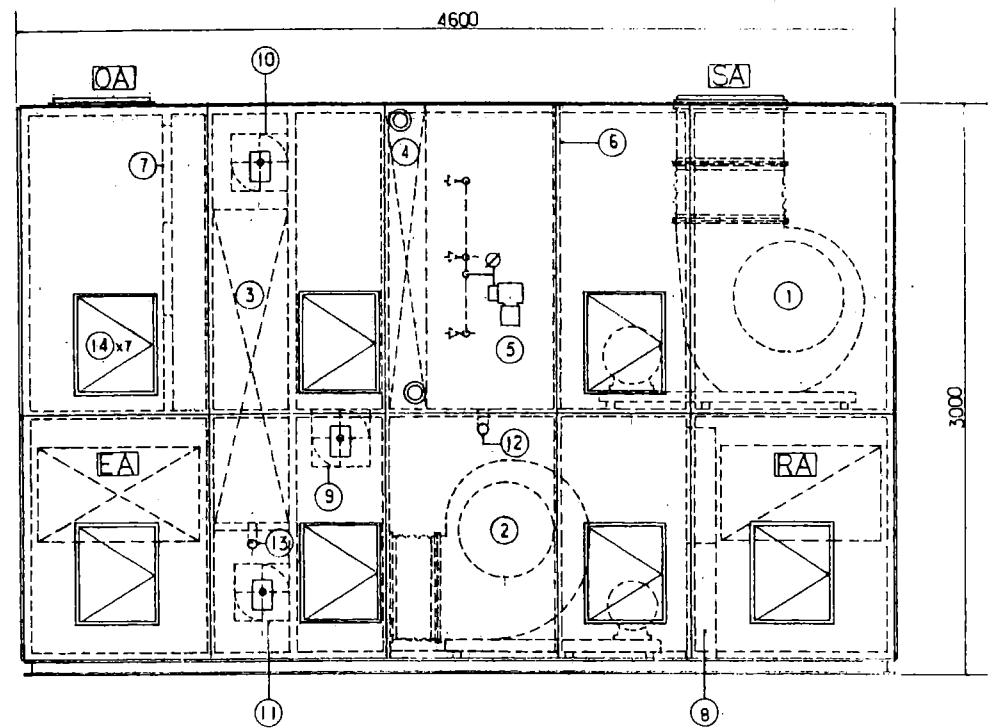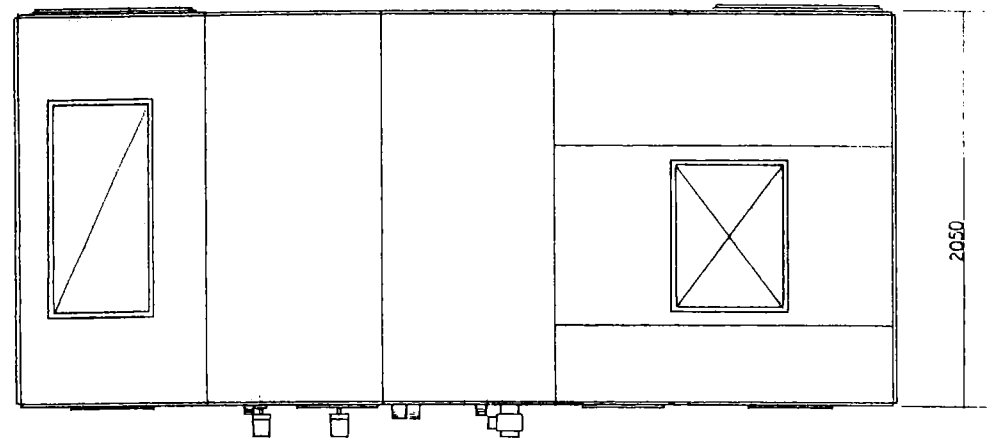


外気系統空調机
(VUK-1000A-VC相当品)

図示索引	
①	給気側送風機
②	排気側
③	電気熱交換器(ヒートパイプ)
④	加熱温水コイル
⑤	高圧水スプレー式加湿機
⑥	エリミネーター
⑦	エアフィルター(粗じん用)
⑧	・ (高性能用)
⑨	バイパスダンパー(通気用)、ダンパーモーター
⑩	・ (給気側)
⑪	・ (排気側)
⑫	ドレンパイプ (給気側)
⑬	・ (排気側)
⑭	臭検口

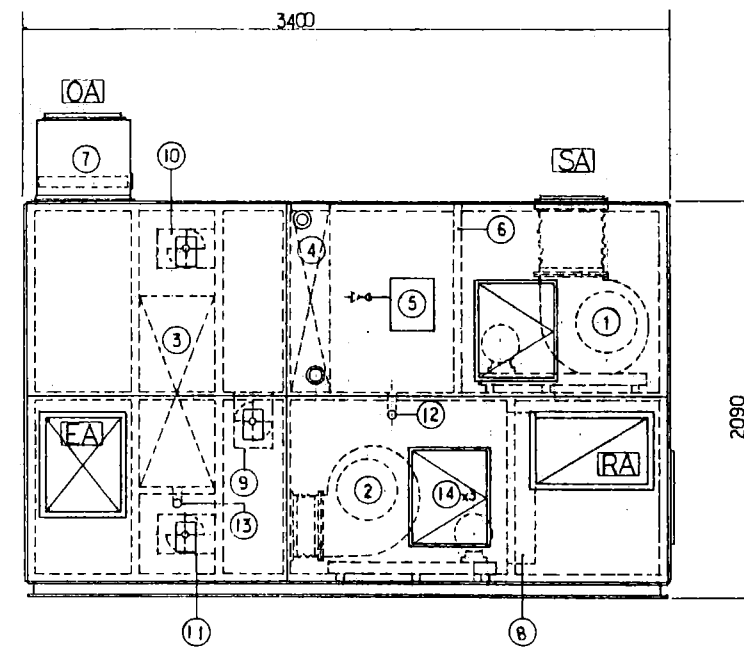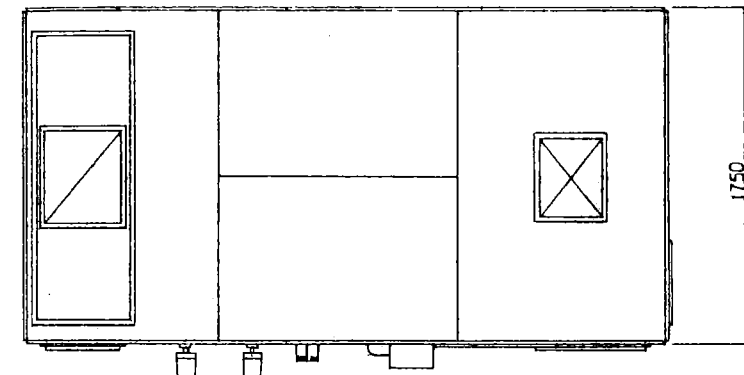

外気系統空調机
(VUK-200A-VC相当品)

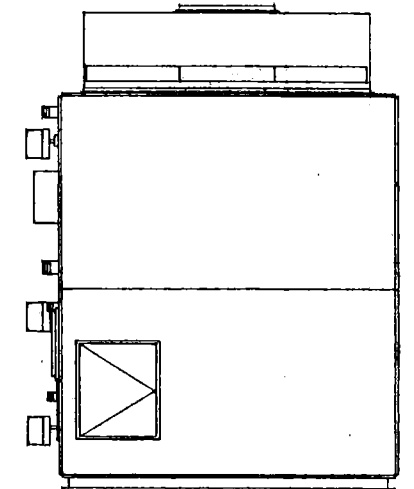


機延町役場庁舎新築工事	
空調機設備	／
空調機参考図	120
2. 2. 20 (設)	／
.714	33 / 41
 09 814 東京都 3 3 5 5 (14) 1 建設業士 山本 昌博	
株式会社 創建社	

自動制御機器表


記号	名	称	形	式	個数	備	考
T-1	室内温度検出器		QAA23		1		
T-2	室内形サーモスタット		RAD5UR		10		
T-3	室内形サーモスタット		TS-81		1		
TD-1	ダクト形温度検出器		QAM 21		5		
TD-2	凍結防止ユニット		QAF 21.2		2		
TW-1	水管形温度検出器		RCE 61.11		1		
TE-1	室内形温度検出器		T-81		4		
THE-1	室内形温度検出器		TH-81		4		
TED-1	ダクト形温度検出器		ITD-300		1		
H-1	室内形ヒューミデスタット		HS-81		2		
AP	差圧スイッチ		LGW		2		
TC-1	ポリマー調整器		RWF6 10.0AZW		2		
Q-1	流量調整器						
			FZA 21		1		
MY-1	バルブ用モータ		SKQ 62		3		
	三方弁本体		XJP		3		
MY-2	電動三方弁用モータ		SBT		10		
MD-1	ダンパー用モータ		SMC 61		6		
MD-2			SQB 71.1		8		
TM	タイマー (0~60分)				2		
RY	補助リレー				11		
SM	排煙温度計		ST-400F		1		
LH	油面指示計		EL-4332		1		
LC	(油面検出器)		SL-42)		1		
TR	トランス				4		

バルブ口径表


系	名	流体	流量	差圧	CV値	口径	備	考
AHC-1	空調器制御	温水	200 $\frac{1}{2}$ M	3M	25.6	50A	XJP1050	
AHC-2	空調器制御		60'		7.7	25'	1025	
床暖房制御 (メイン)			420'		53.6	65'	2065	
床暖房個別 ①			84'		10.7	25'	SBT-25	
②			24'		3.1	15'	20	
③			12'		1.6	15'	15	
④			48'		6.2	20'	25	
⑤			42'		5.4	20'	25	
⑥			72'		9.2	25'	25	
⑦			54'		6.9	25'	25	
⑧			30'		3.8	20'	20	
⑨			24'		3.1	15'	20	
⑩			30'		3.8	20'	20	

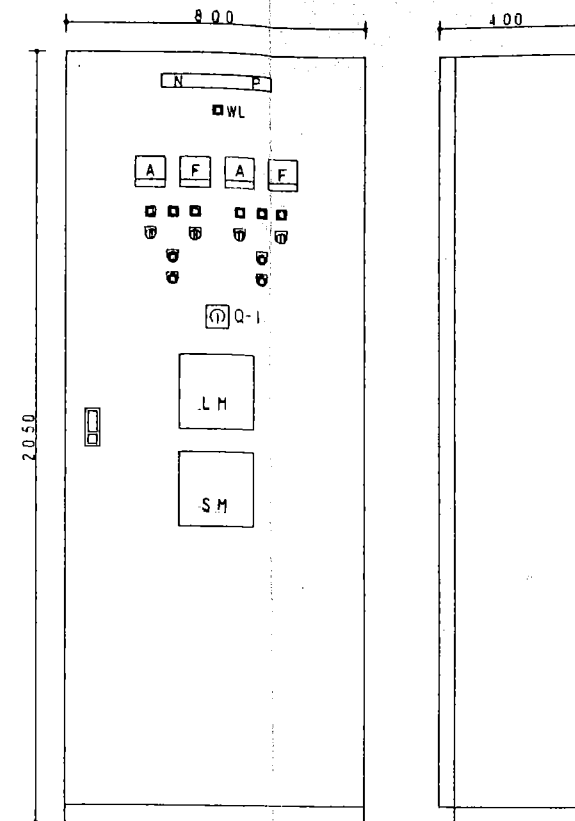








CP-1自動制御盤 1面 S=1/10

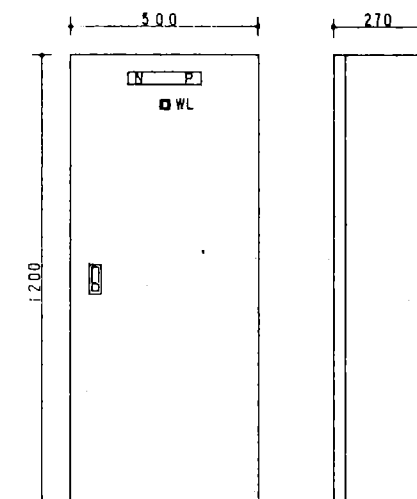


CP-2自動制御盤 1面 S=1/10

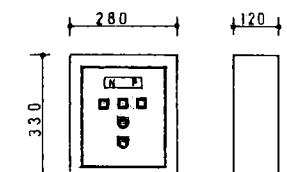


室外空調器遠方操作盤 1面 S=1/10

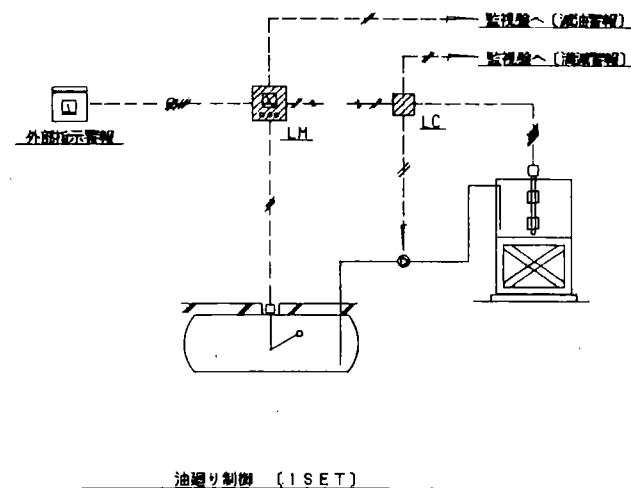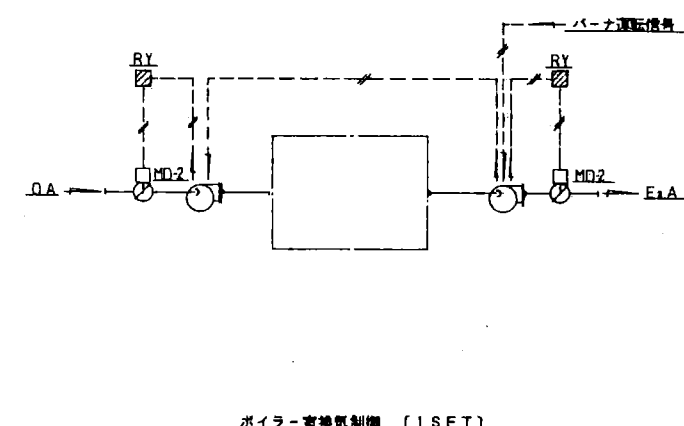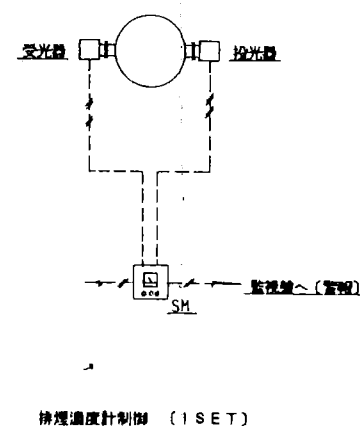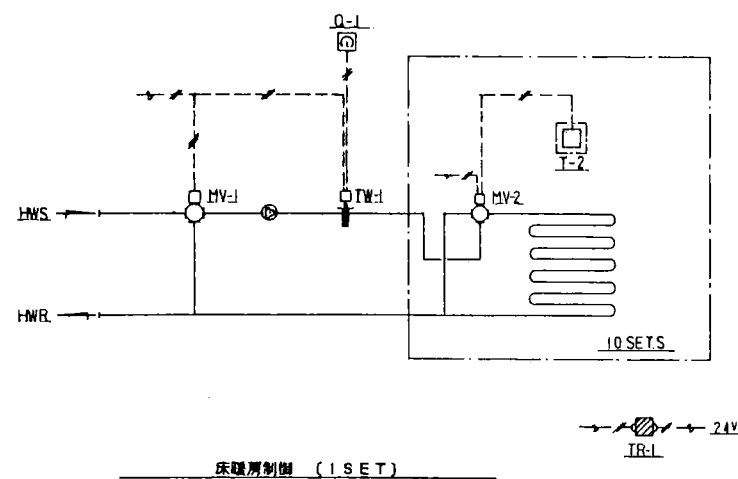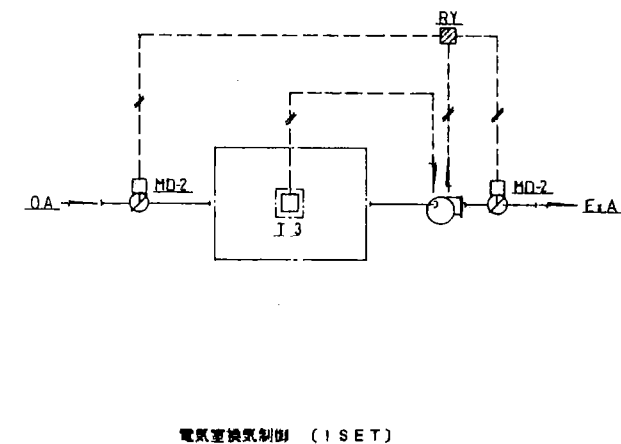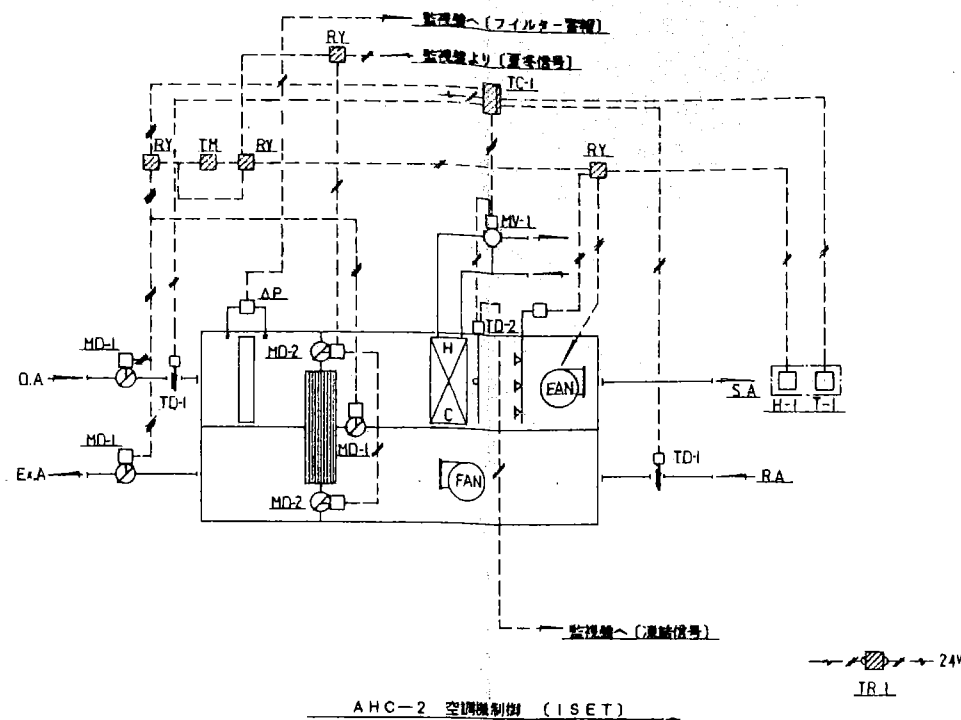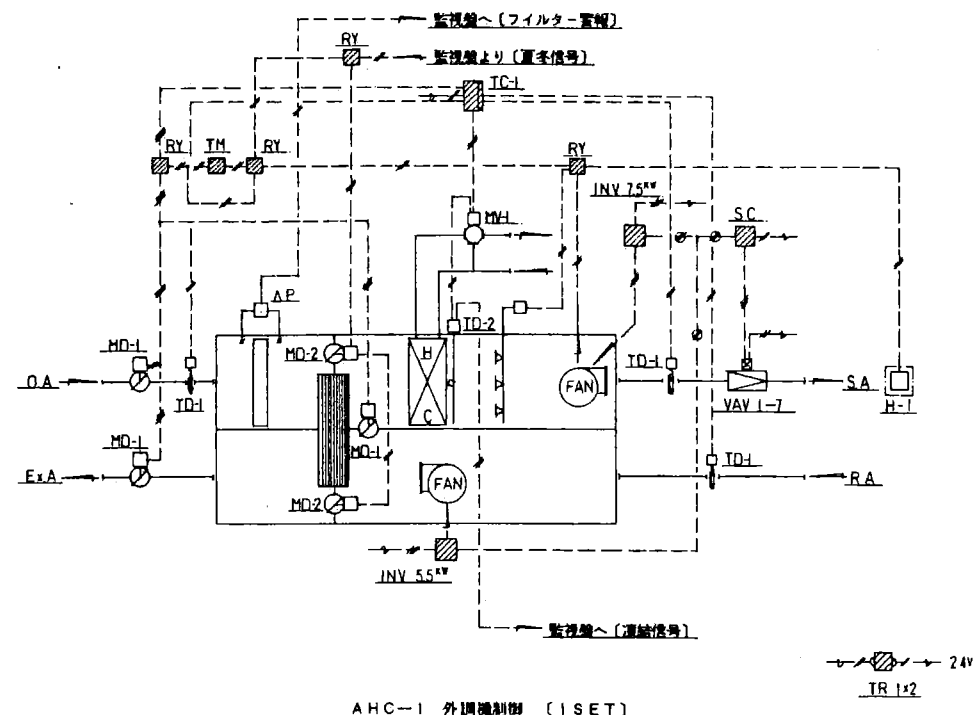

- 1 階事務所-3
- 2 階事務所-5
- 1 階会議室
- 3 階監査委員会

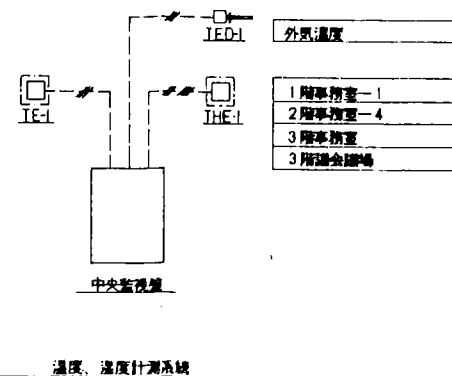


機延町役場庁舎新築工事	
自動制御設備	1
示統図	1
2. 2. 20	設
714	35
41	41
創建社	

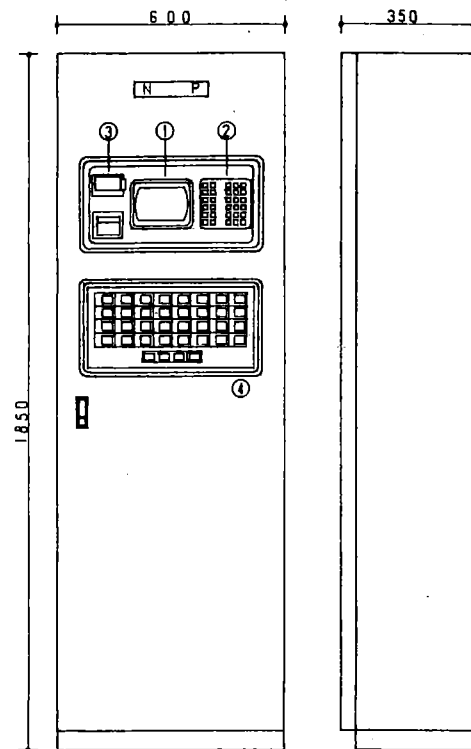

中央監視盤 1面 S=1/10


中央監視盤仕様	
① 表示部	CRT-8インチ
② 操作部	カナ、英字、数字、記号 30字×18行(480字)
③ プリンター部	熱転写ドットマトリックス、青色印字
④ 発停機能付アナロシエータ	3.2点個別制御選択方式、1灯式3色LED表示
入出力仕様	
発停出力(DO11)	3.2点、DC-24V有電圧瞬時出力
状態、警報入力(DI1)	3.2点無電圧A接点連続入力
計測入力(RI-AI)	18点、測温抵抗、及びDC-1.00MV
外部出力	
	警報一括出力DC-24V
	シーズン切換出力DC-24V
	温度センサー用電源DC-24V、300mA MAX
	電源AC-100V、最大200VA
	3種単独接地
	周囲条件0~40℃、1.0~8.0%RH、但し結露なし
	停電補償7.50時間(デュータメモリのみ)

インターフェース

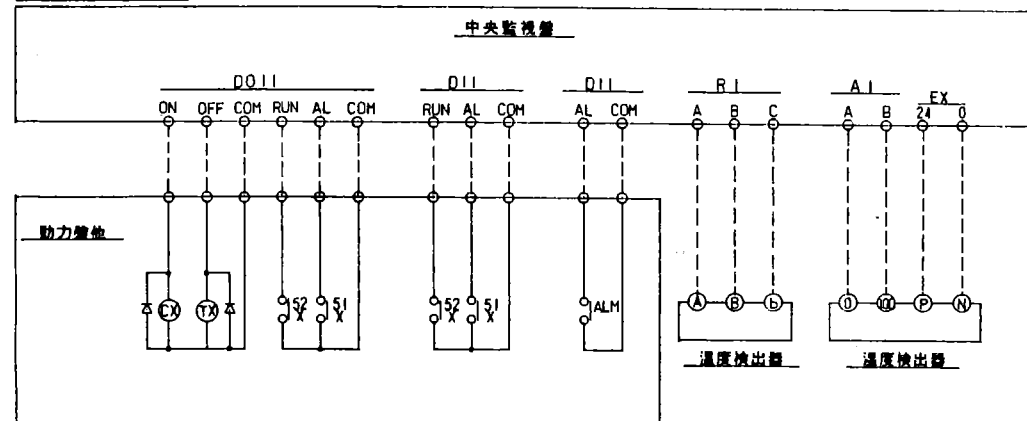


中央監視点数表


記号	名称	発停	状態	故障	警報	温度	湿度	夜間	動力盤	制御盤	備考
B-1	温水ヒーター NQ-1	○	○	○							
B-1	温水ヒーター NQ-2	○	○	○							
PH-1	温水主ポンプ NQ-1	○	○	○							
-1	温水主ポンプ NQ-2	○	○	○							
-2	外調機系統温水ポンプ	○	○	○							
-3	内調機系統温水ポンプ	○	○	○							
-4	1.2階系統温水ポンプ	○	○	○							
-5	3階系統温水ポンプ	○	○	○							
-6	床暖房系統温水ポンプ	○	○	○							
PW-1	給水ポンプ NQ-1		○	○							
-1	給水ポンプ NQ-2		○	○							
-2	加圧給水ユニット(給用水)				○						
TW-1	受水槽(潤滑)				○						
-2	高圧水槽(潤滑)				○						
	受水槽(給水)給用水				○						
AHU-1	外調機(給気FAN)	○	○	○							
	外調機(給気FAN)		○	○							
	外調機(フィルター警報)				○						
	外調機(運転信号)				○						
AHU-2	空調機(給気FAN)	○	○	○							
	空調機(給気FAN)		○	○							
	空調機(フィルター警報)				○						
	空調機(運転信号)				○						
	一般風除室 F.C.V	○	○								
	職員風除室 F.C.V	○	○								
EF-1	便所系給排気FAN北側	○	○	○							
-2	便所系給排気FAN南側	○	○	○							
-3	湯沸室系給排気FAN北側	○	○	○							
-4	湯沸室系給排気FAN南側	○	○	○							
-5	電気室給排気FAN	○	○	○							
SF-1	機械室給排気FAN	○	○	○							
EF-6	機械室給排気FAN	○	○	○							
	外気					○					
	1階事務室-1					○	○				
	1階事務室-3					○	○				
	2階事務室-4					○	○				
	2階事務室-5					○	○				
	3階事務室					○	○				
	3階議会議場					○	○				
	1階庁内室					○	○				
	3階監査委員室					○	○				
	油面指示計(減)				○						
	油面調節器(減)				○						
	排煙温度計				○						
	消火水槽(減)				○						
	浄化槽(一括)				○						
	キュービクル(一括)				○						
	火災停止信号				○						

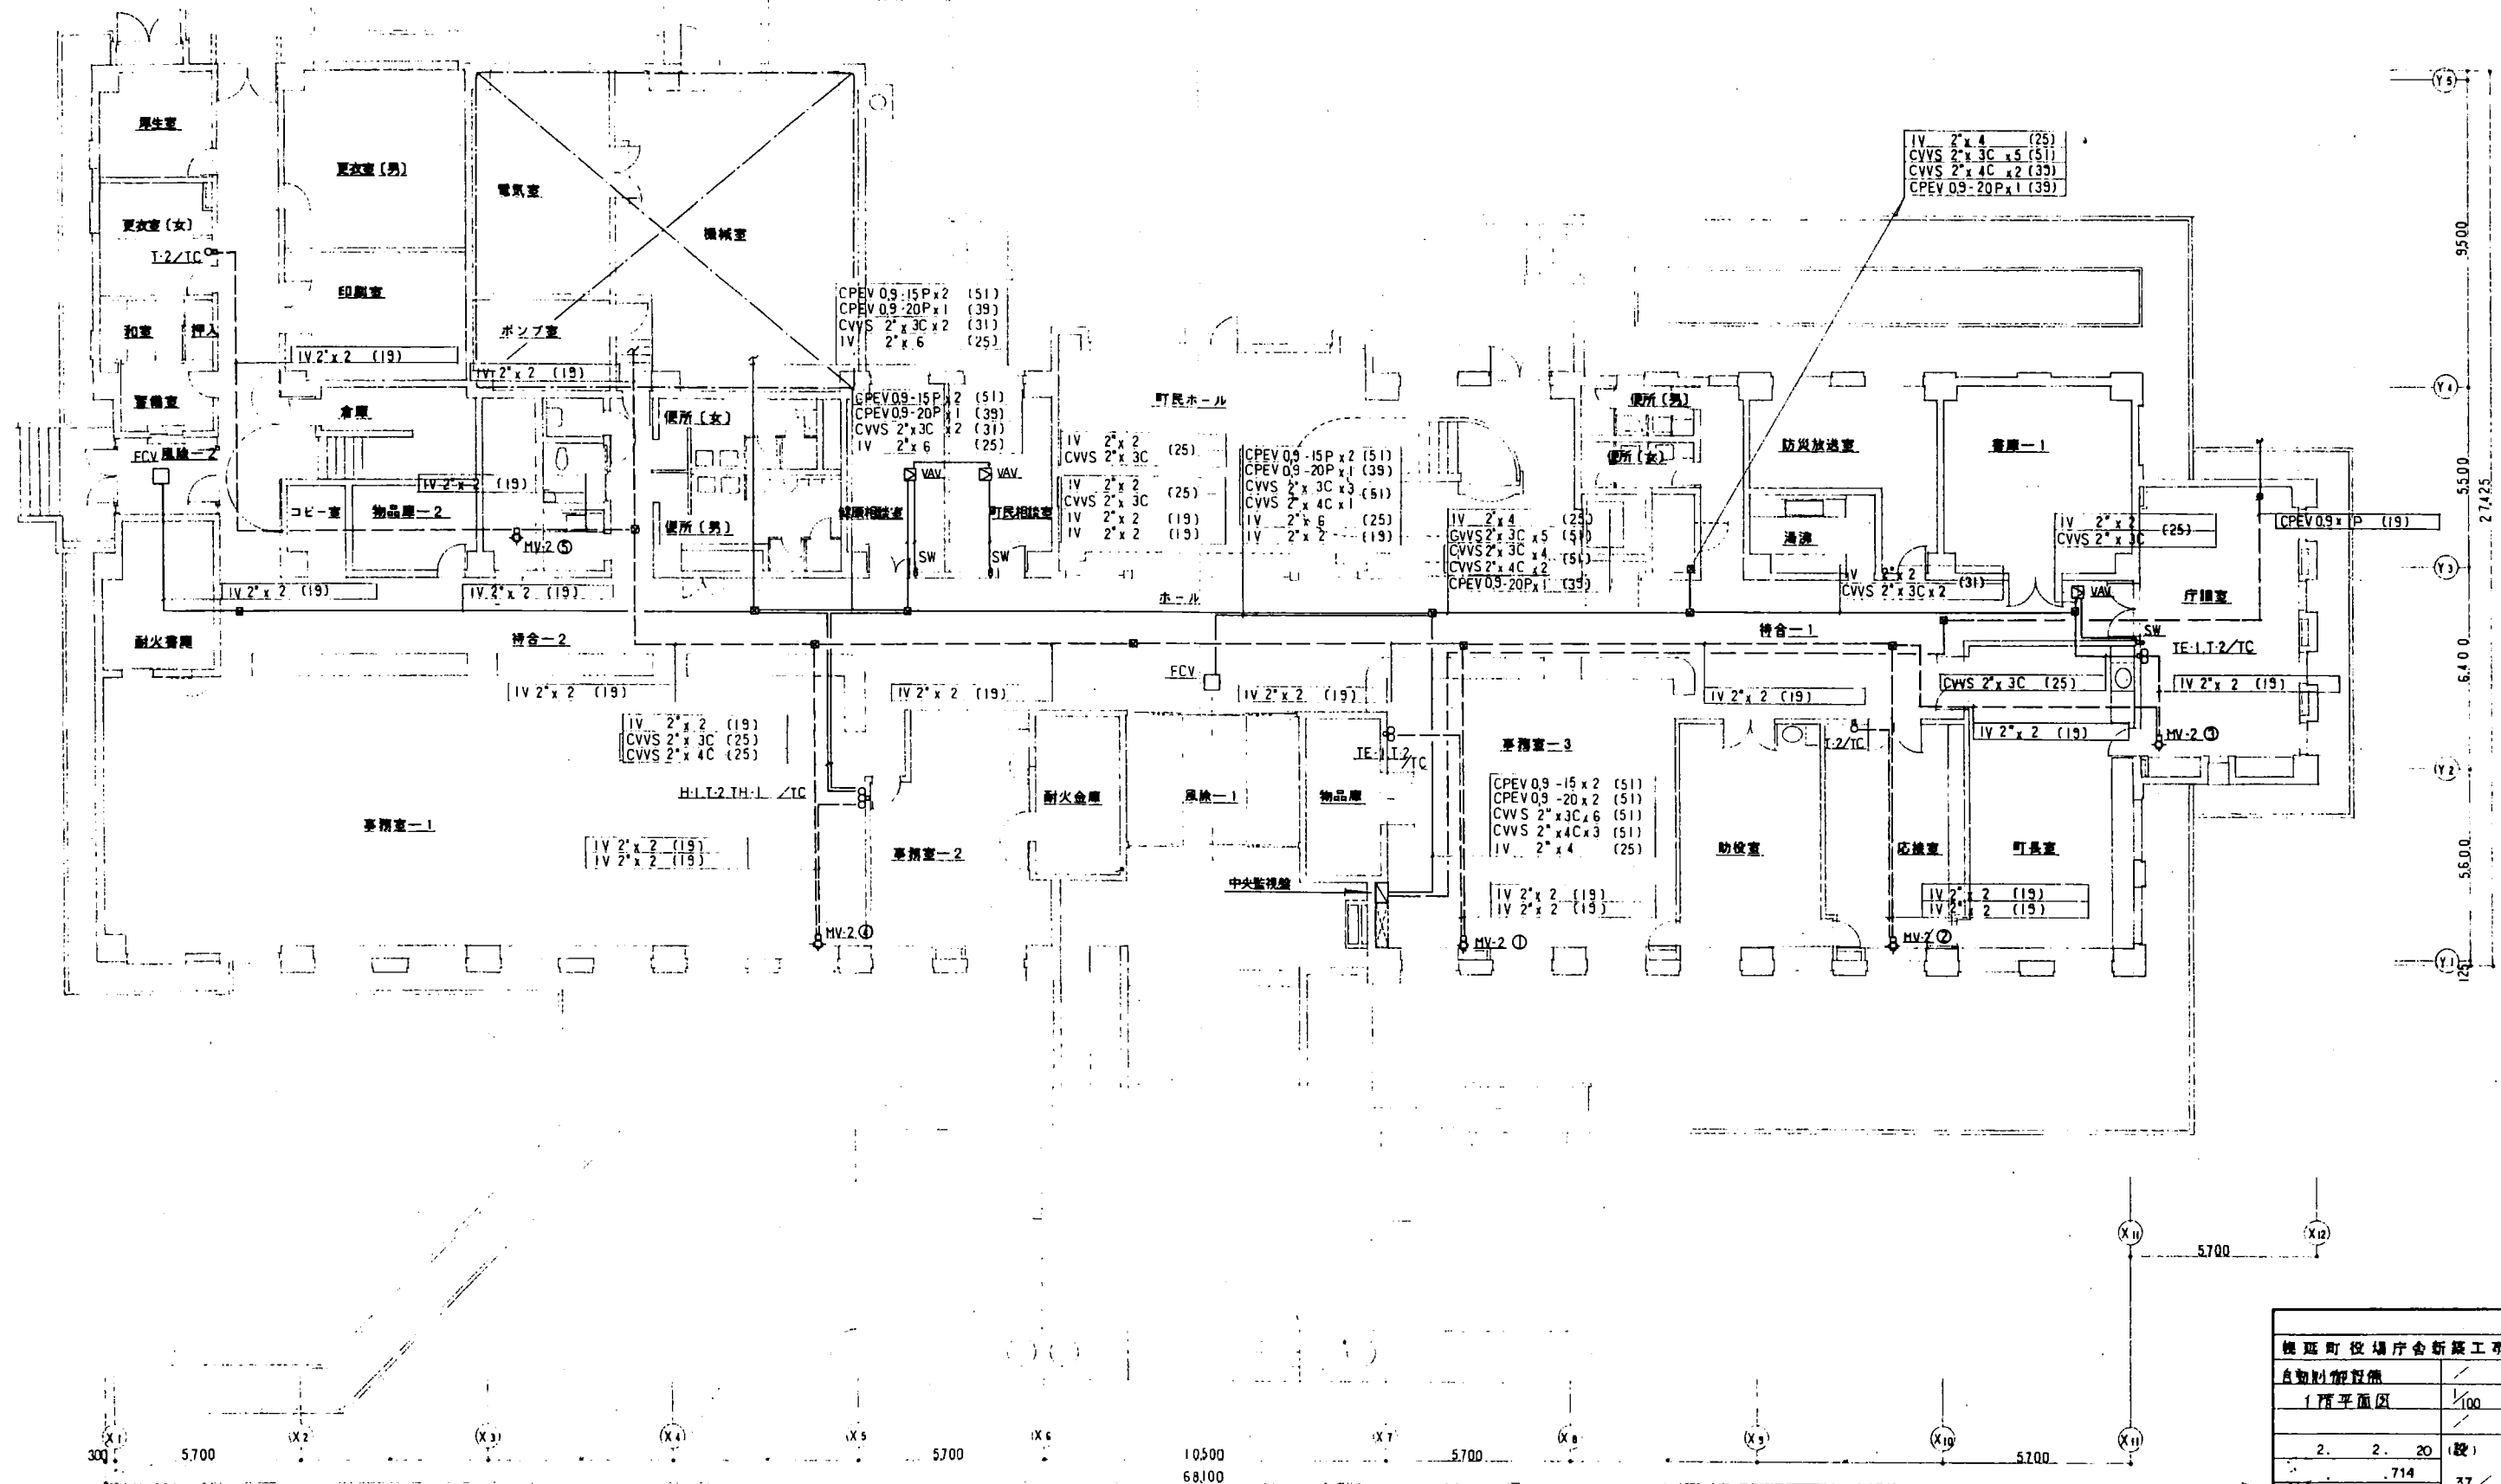

1階平面図	1/100
2. 2. 20 (設)	37/41

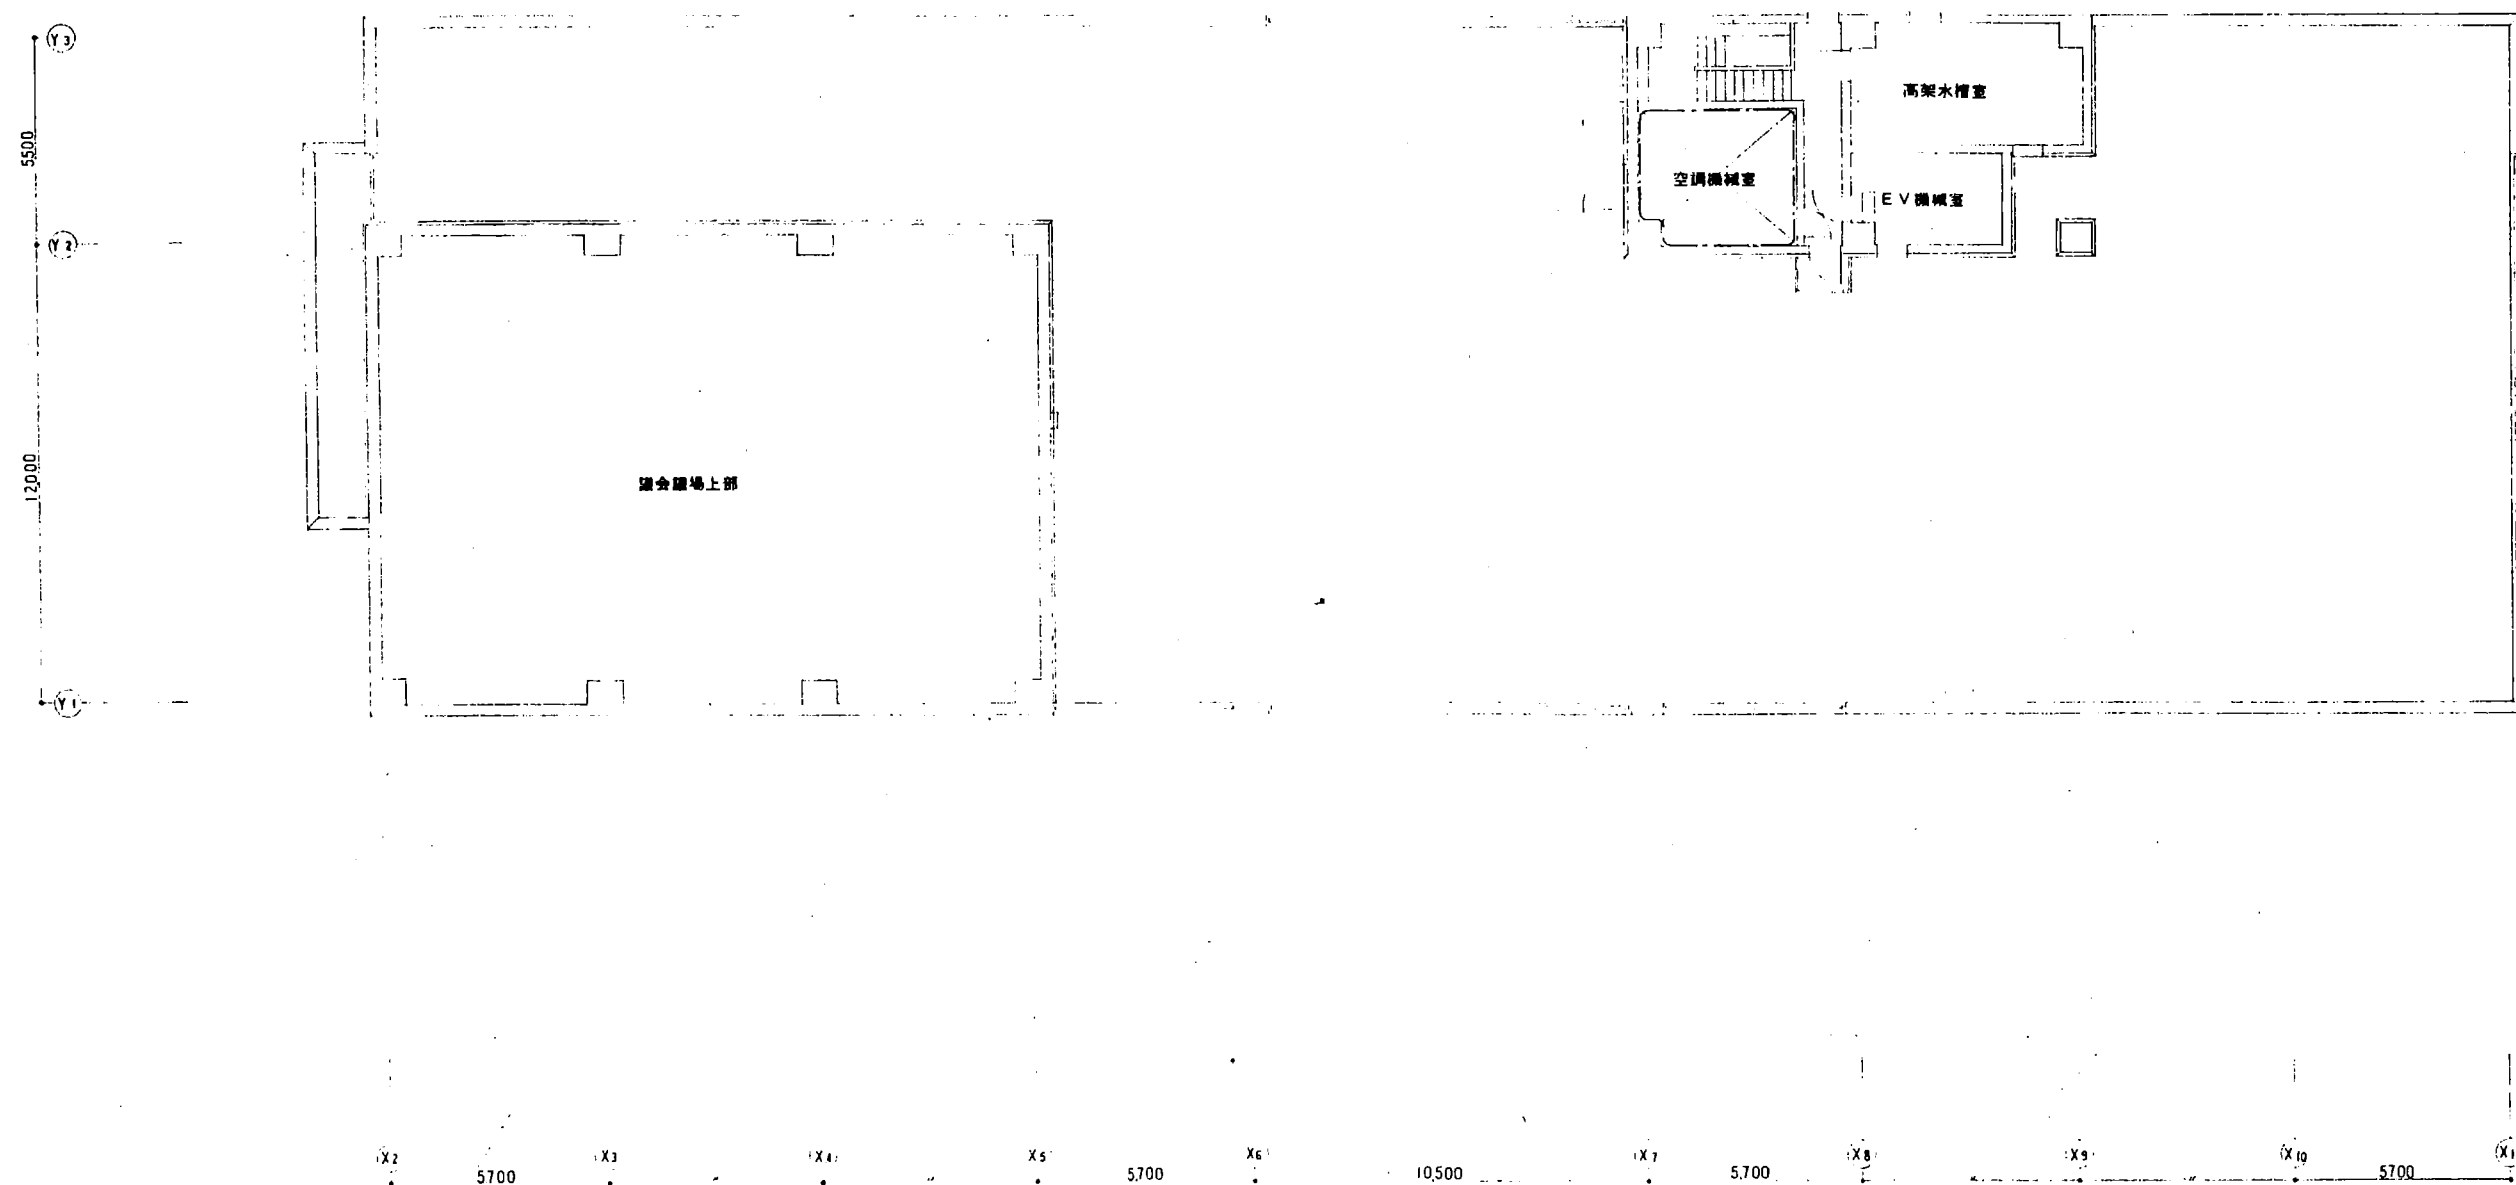


自動制御設備	1/100
塔屋平面図	1/100
2. 2. 20 (設)	40/41
714	40/41


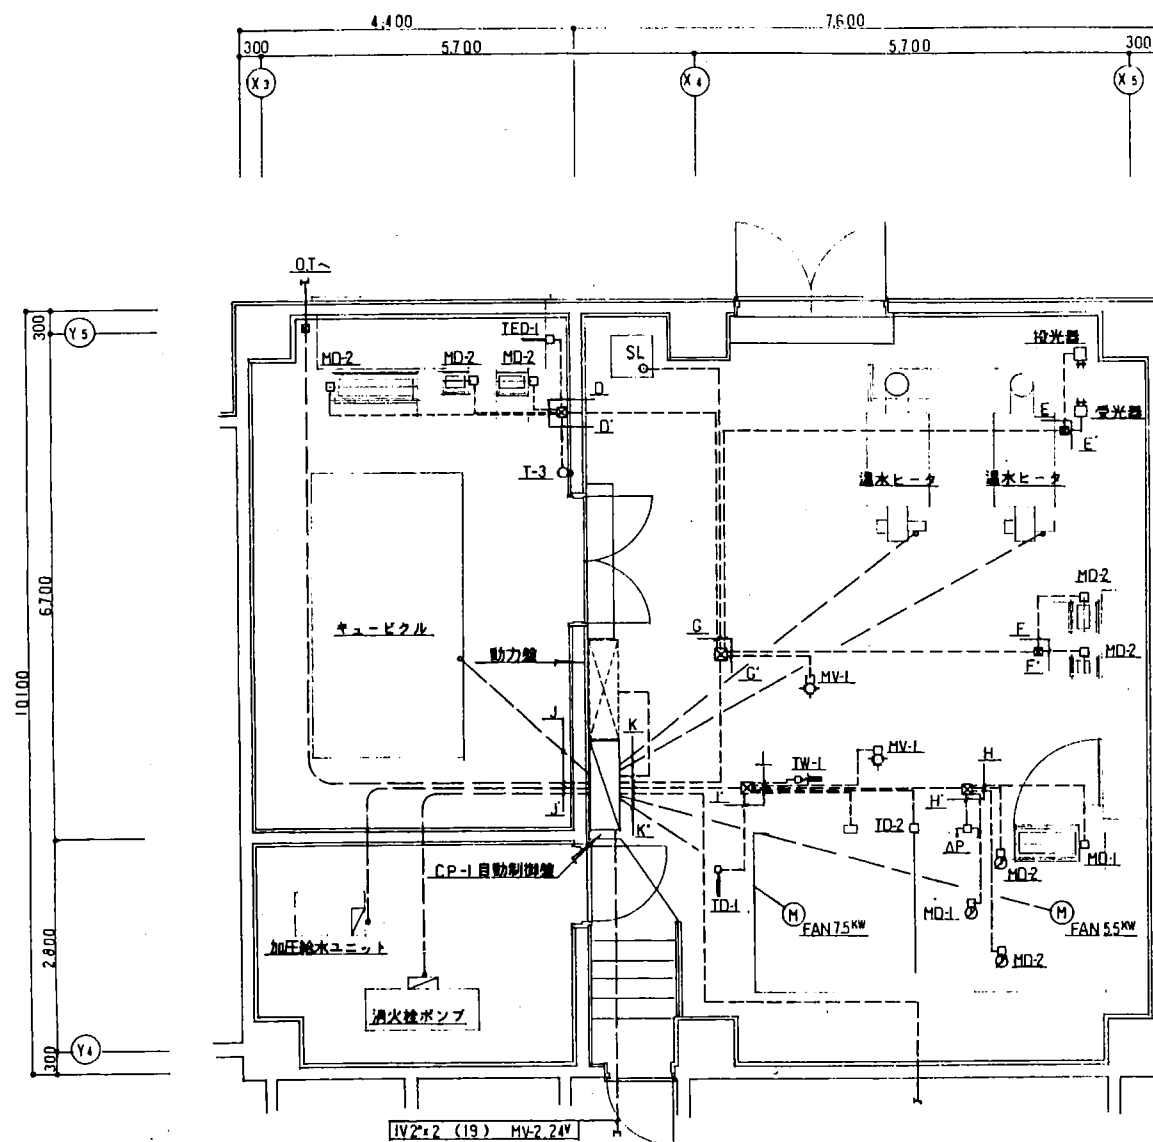


1階機械室計装平面図 S=1/50

D-D'	CVVS2*3C (19) TED-1
IV2*2 (19) MD-2	
IV2*2 (19) MD-2	
IV2*2 (19) MD-2	
IV2*2 (19) MD-2	
IV2*2 (19) T-3	
E-E'	IV2*4 (25) 投光器
IV2*2 (19) MD-2	
MYVS125*2C (25) 受光器	
F-F'	IV2*2 (19) MD-2
IV2*2 (19) MD-2	
G-G'	CVVS2*3C (31) B-D'
IV2*8 (31) B-D'	
IV2*5 (25) SL	
IV2*4 (25) E-E'	
MYVS125*2C (25) F-F'	
IV2*4 (25) F-F'	
IV2*3 (19) MV-1	
H-H'	IV2*3 (19) MD-1
IV2*2 (19) MD-2	
IV2*2 (19) MD-2	
IV2*3 (19) MD-1	
IV2*2 (19) AP	
I-I'	IV2*5 (25) TW-L
IV2*5 (25) MV-1	
IV2*12 (31) H-H'	
IV2*4 (25) TD-2	
IV2*2 (19) 加温器	
IV2*2 (19) TD-1	
J-J'	CPEV09*1P (19) キュービクル
CVVS2*3C*2 (25) O.T.	
CVV 2*2C	
CPEV09*3P (25) 加圧給水	
CPEV09*1P (19) 消火栓ポンプ	
K-K'	CPEV09*3P (25) 温水ヒーター
CPEV09*3P (25)	
IV2*14 (39)	
CPEV09*20P (39) 動力機	
CPEV09*15P (31)	
IV2*24 (51)	
CVVS2*3C (31) G-G'	
MYVS125*2C	
IV2*30 (51) I-I'	
CPEV09*15P*2 (51)	
CPEV09*20P (39)	
CVVS2*3C (31) TED-1	
CVVS2*3C (31) VAV	
IV2*6 (25) VAV*2*1/2 H-I	
IV3*3E3*2 (25) FAN 3.5kW	
IV8*3E5*3 (31) FAN 7.5kW	

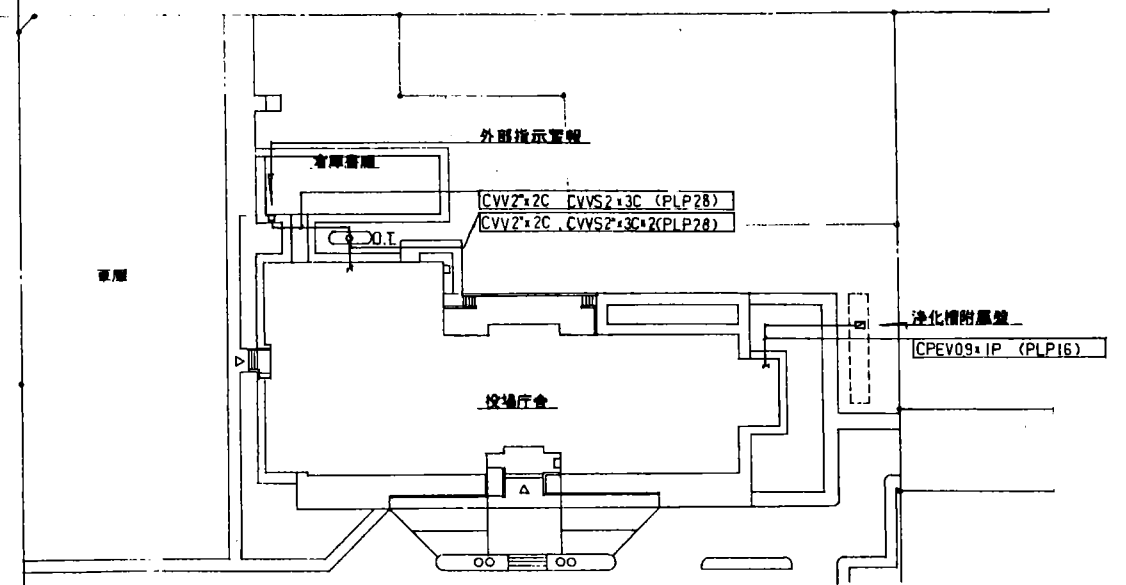

外部計装平面図 S=1/500

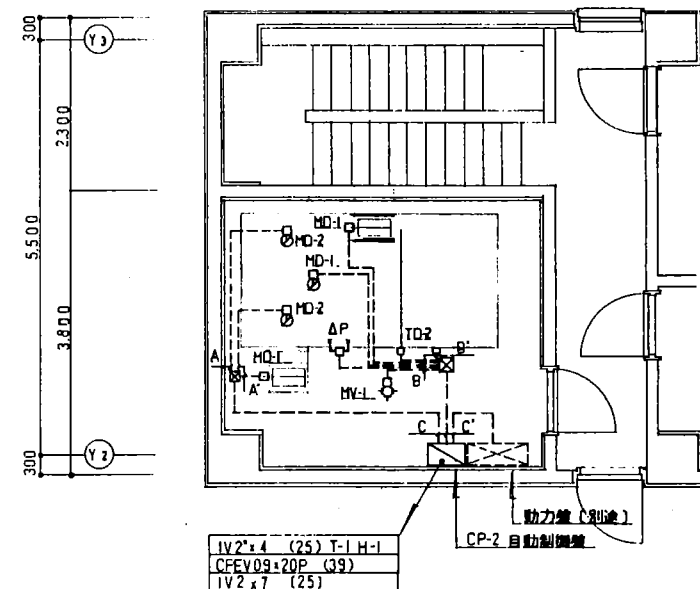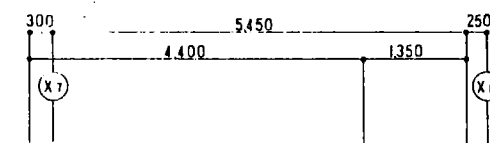

外部計装平面図 S=1/500

A-A'	IV2*2 (19) MD-2
IV2*2 (19) MD-2	
IV2*3 (19) MD-1	
B-B'	IV2*5 (25) MV-1
IV2*2 (19) AP	
IV2*3 (19) MD-1	
IV2*3 (19) MD-1	
IV2*4 (25) TD-2	
IV2*2 (19) 加温器	
C-C'	IV2*7 (25) A-A'
IV2*19 (39) B-B'	
IV2*6 (25) 動力機	
CPEV09*20P (39)	

自動制御設備	
1階/塔屋機械室平面図	1/50
屋外平面図	1/500
2. 2. 20 (数)	
714	41/41
